


別紙 9 場内圧送管





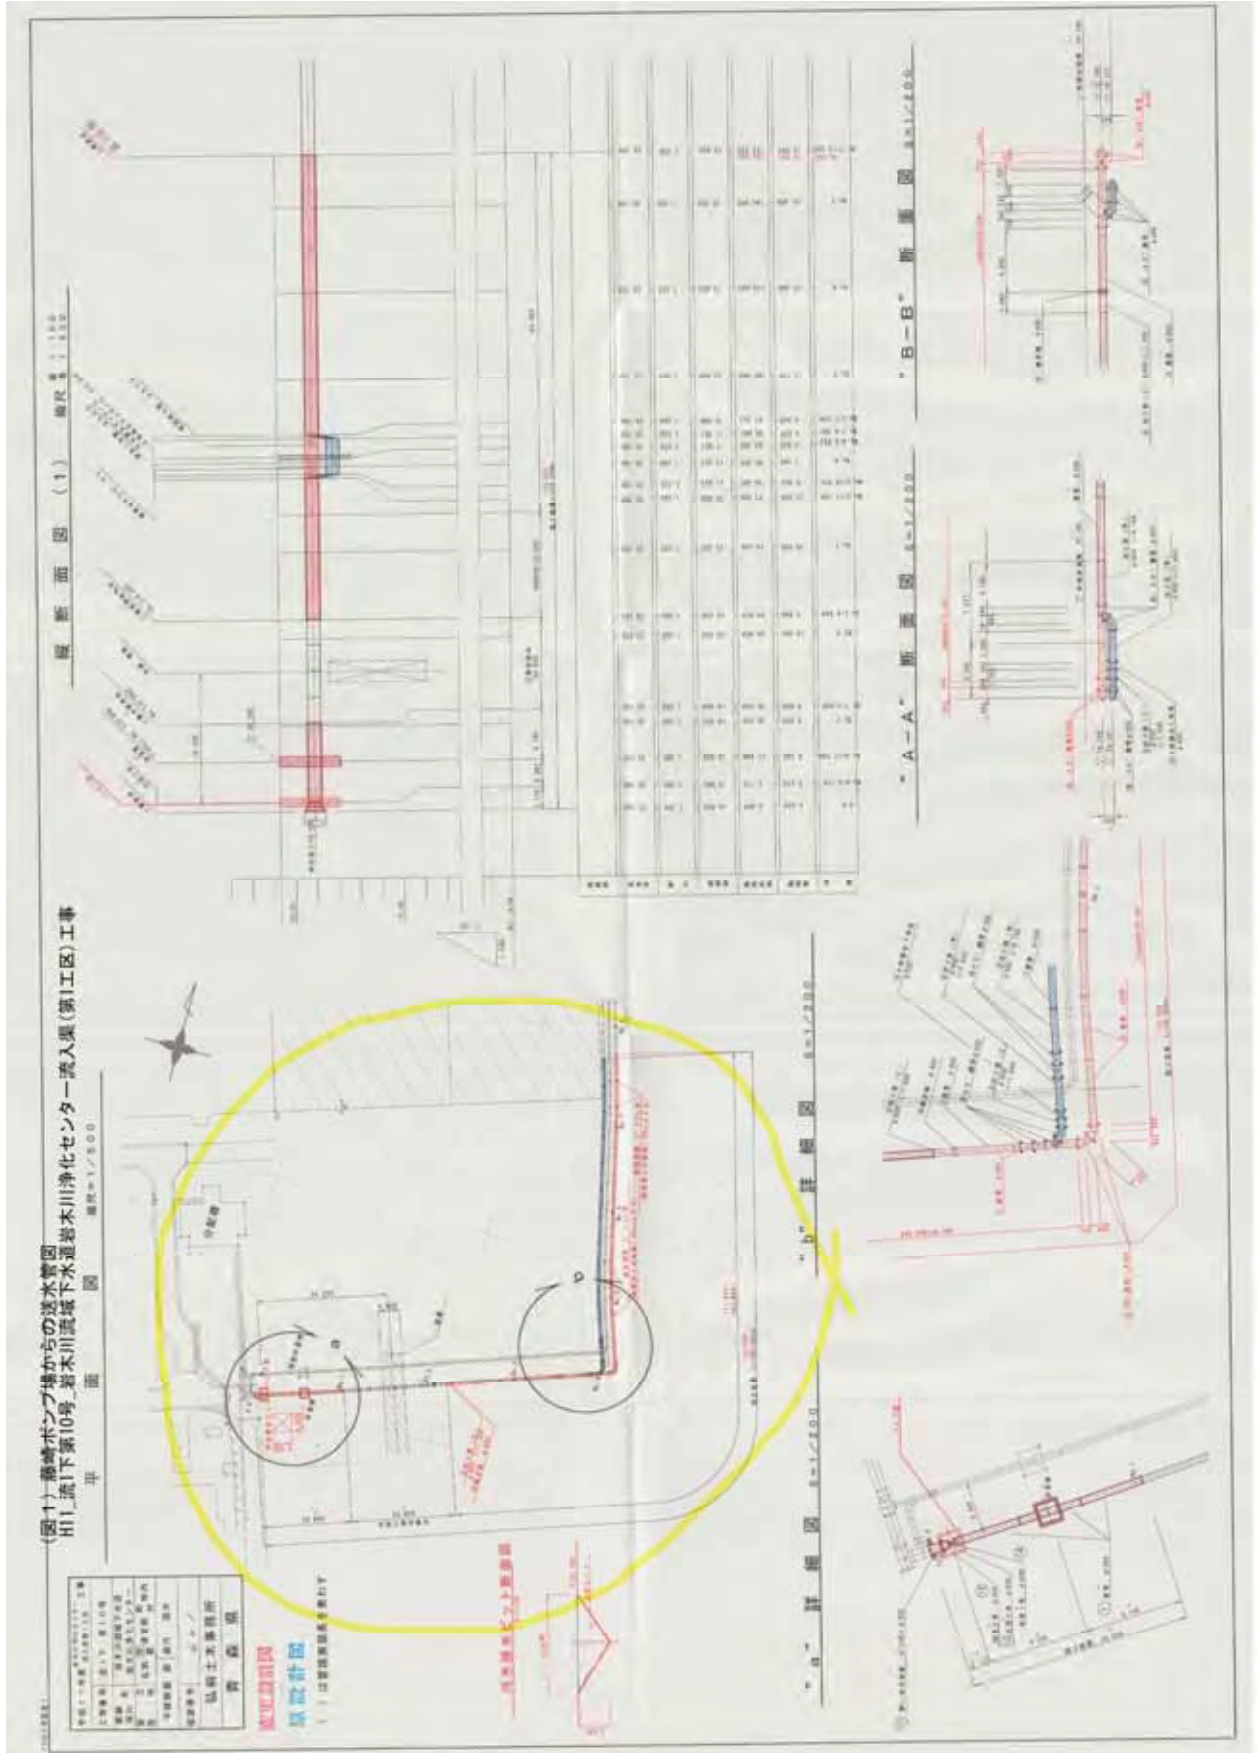





(図4) 分配槽周辺の圧送管図
 H5_流1下第2号_岩木川流域下水道岩木川浄化センター分水槽配管工事

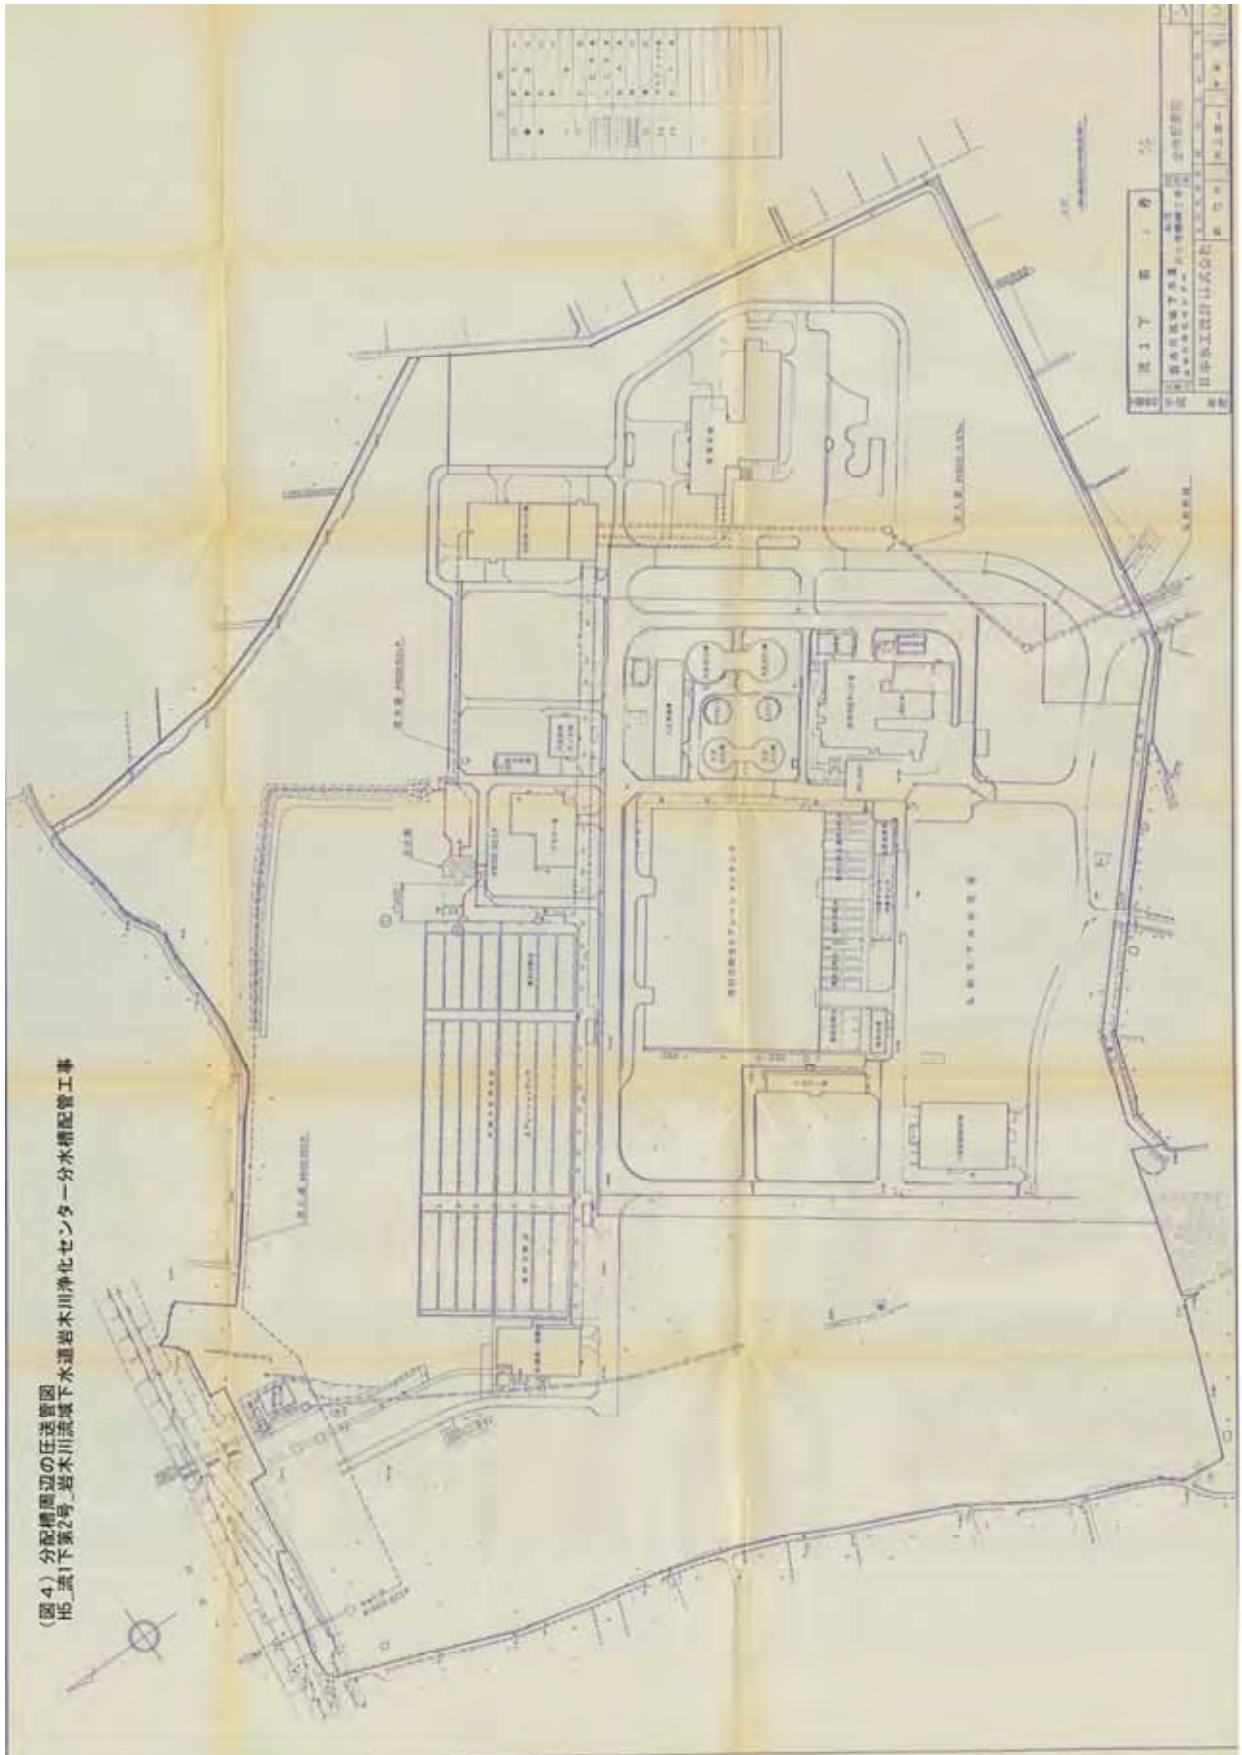

(図5) 分配槽周辺の圧送管図
 H5 流1下第2号 岩木川流域下水道岩木川浄化センター分水槽配管工事

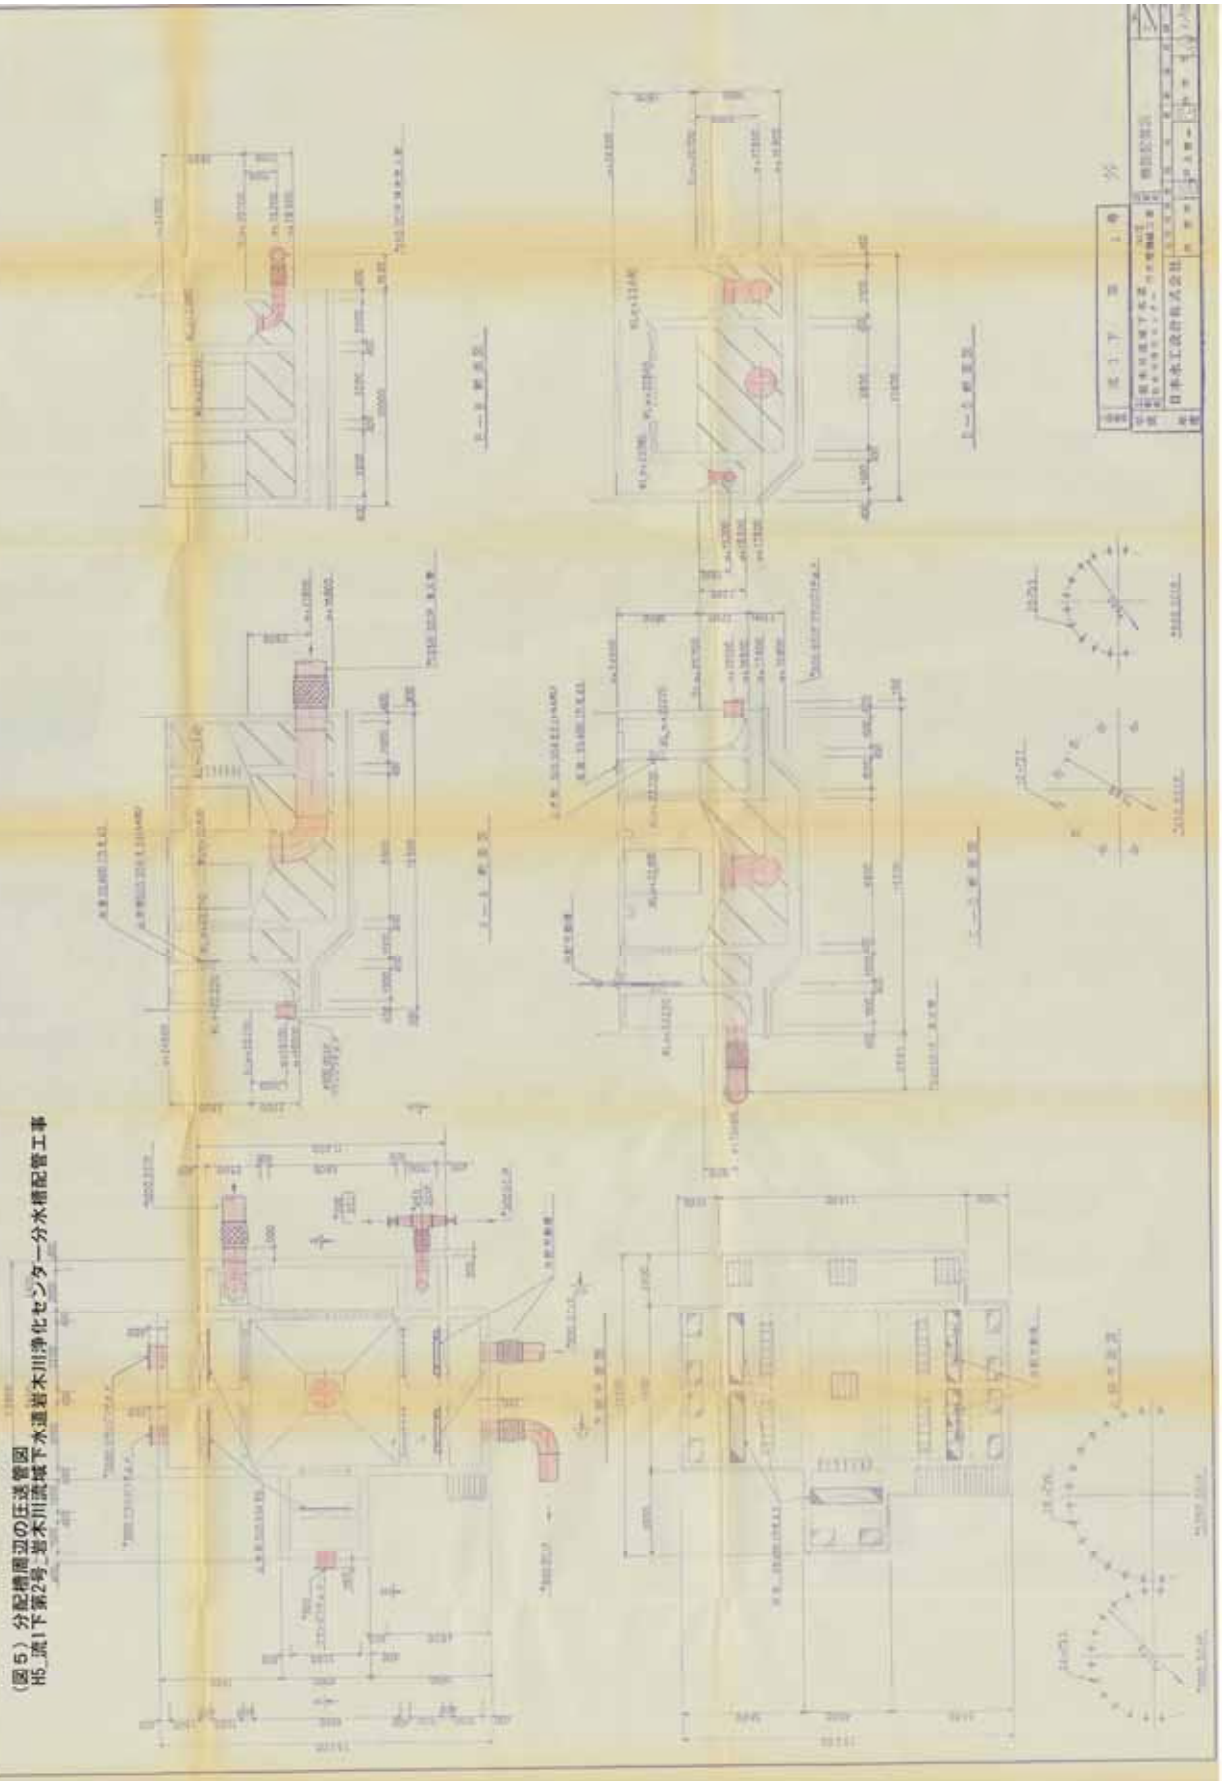

(図6) 分配機周辺の任送管図
 H1_流1下第19号_岩木川流域下水道岩木川浄化センター場内配管増設工事

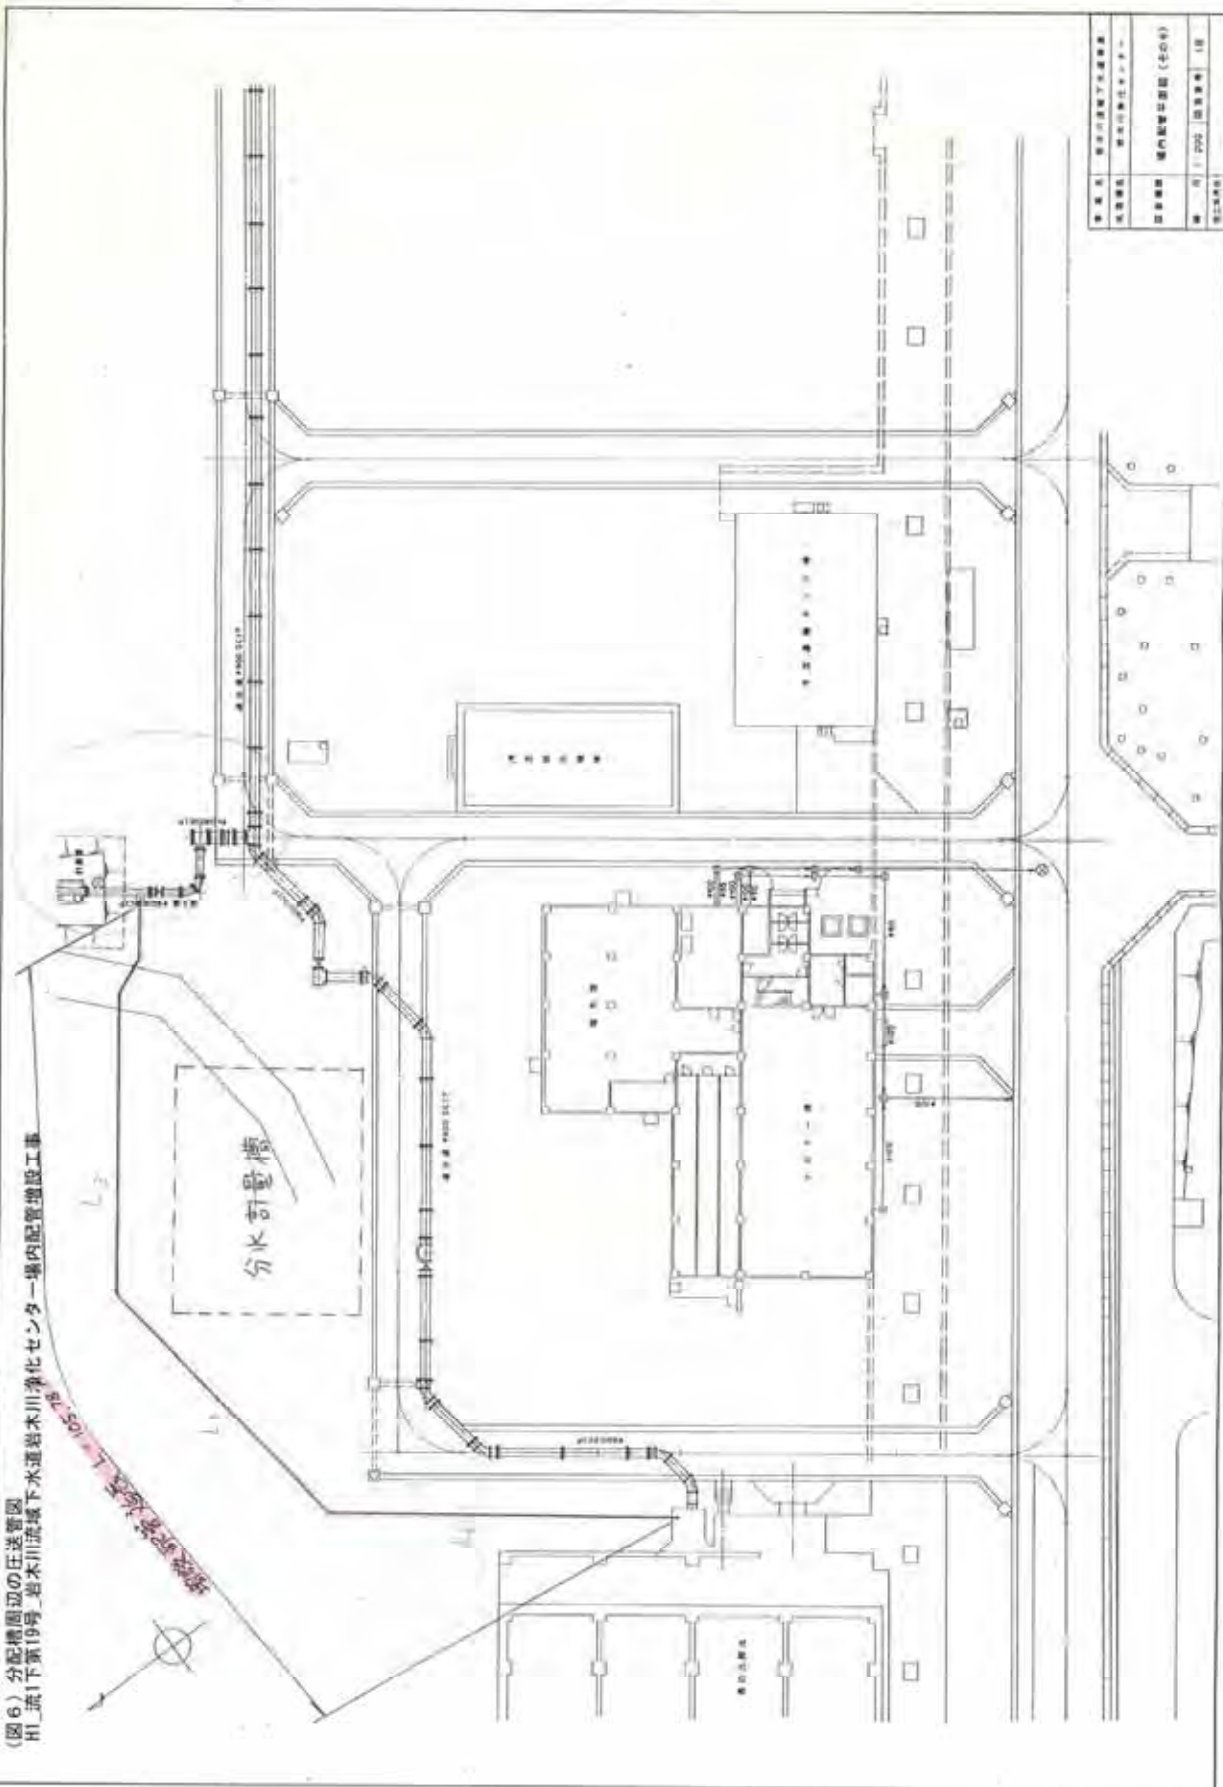




別紙10 候補地C 既存施設

施設概要

施設名称	区分	数量	設備概要		設置年・経過年等				備考	
			形状	施設容量	設置年 (西暦)	耐用年数 (A)	経過年 (B)	経過年 (A/B)		
汚泥処理棟	汚泥濃縮機	1棟	地上2階 〔駆体/プレストレスCo造〕	A=5,976m ³	S63.12	1988	50	34	0.68	
	設備 (PM)	2基	汚泥濃縮機 (遠心濃縮機)	40m ³ /時 × 65kW	S62.3, H3.2	1986, 1990	15	36, 32	2.4, 2.1	
	汚泥濃縮機 (A系)	1槽	7.00m × 4.00m (有効水深) 〔駆体/鉄筋コンクリート造〕	154m ³	S46.1	1970	45	52	1.2	
	設備 (PM)	1基	濃縮汚泥掻き寄せ機	0.6m/分 × 0.4kW	S47.3	1971	15	51	3.4	
	汚泥濃縮機 (B系)	2槽	7.00m × 4.00m (有効水深) 〔駆体/鉄筋コンクリート造〕	308m ³ (154m ³ /槽 × 2槽)	S52.3	1976	45	46	1.0	
	設備 (PM)	2基	濃縮汚泥掻き寄せ機	0.6m/分 × 0.4kW	S53.3	1977	15	45	3.0	
	余剰汚泥貯留タンク	1槽	7.00m × 4.00m (有効水深) 〔駆体/鉄筋コンクリート造〕	154m ³	S46.1	1970	45	52	1.2	
	設備 (PM)	1基	余剰汚泥攪拌機	羽径4.0m × 8rpm × 5.5kW	S62.3	1986	15	36	2.4	
	汚泥消化タンク (A系)	2槽	13.50m × 6.00m (有効水深) 〔駆体/鉄筋コンクリート造〕	2,034m ³ (1,017m ³ /槽 × 2槽)	S47.3	1971	45	51	1.1	H30年度に地下約2mまで解体済
	設備 (PM)	2式	消化タンク設備		S59.3	1983	10	39	3.9	H30年度に撤去済
ガスタンク	汚泥消化タンク (B系)	2槽	17.00m × 8.00m (有効水深) 〔駆体/鉄筋コンクリート造〕	4,100m ³ (2,050m ³ /槽 × 2槽)	S52.3	1976	45	46	1.0	
	設備 (PM)	2式	消化タンク設備		H19	2007	10	15	1.5	
	ガスタンク (A系)	1基	11.60m × 11.48m (H) 〔本体/鋼製タンク〕	600m ³ /基	S48.3	1972	15	50	3.3	H28年度に解体済
	ガスタンク (B系)	1基	12.62m × 16.30m (H) 〔本体/鋼製タンク〕	1,200m ³ /基	S55.3	1979	15	43	2.9	H28年度に解体済 (基礎残置。杭基礎の長さ不明)
汚泥濃縮機脱臭棟	設備 (PM)	1棟	地下1階 〔駆体/鉄筋コンクリート造〕	A=72.8m ³	S56.10	1981	50	41	0.8	R1年度に解体済み (基礎残置。杭基礎の長さ不明)
脱臭設備	設備 (PM)	1式	脱臭設備		S56.12	1981	10	41	4.1	R1年度に撤去済み

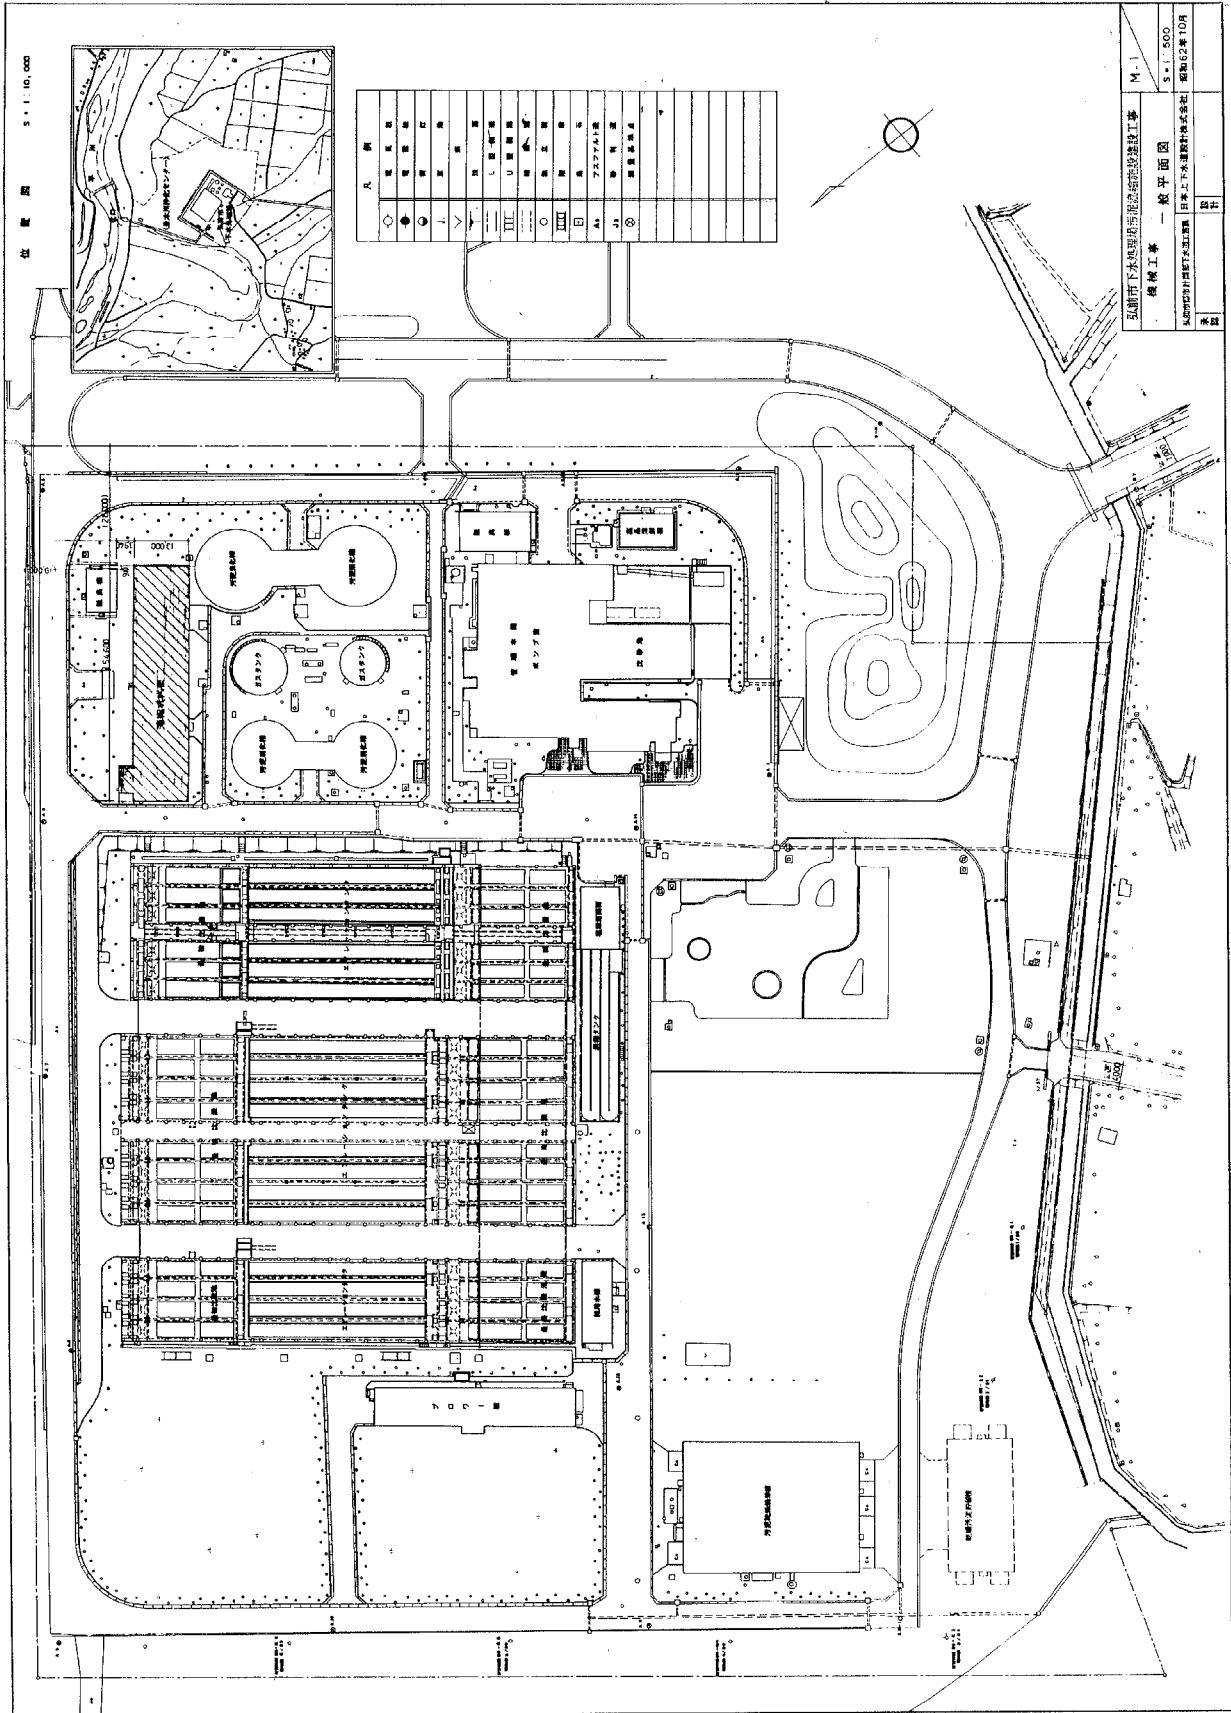

※図面は当初建設時の内容であり、設備の更新状況等は反映されていないことに留意すること。

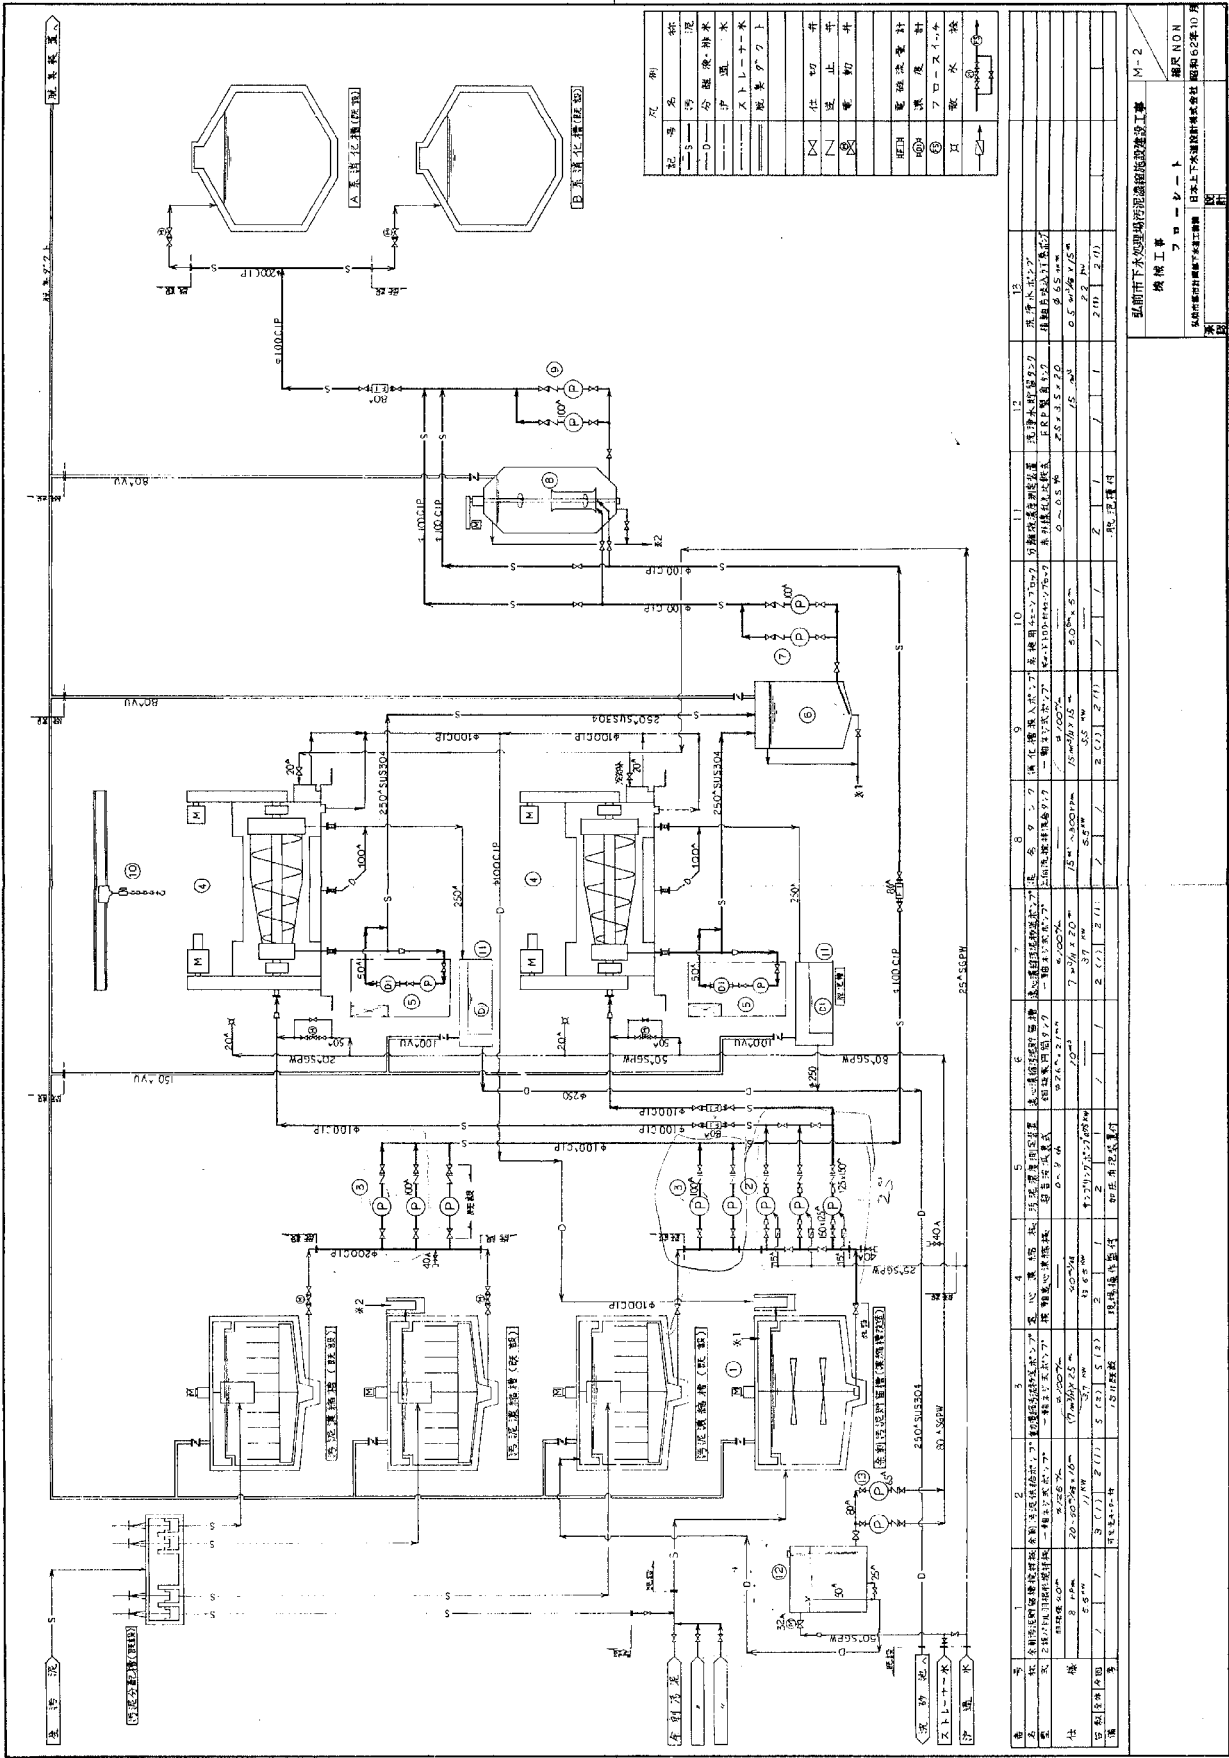






機械工事
 フローシート
 日本上下水道設計株式会社 昭和62年10月

※図面は当初建設時の内容であり、設備の更新状況等は反映されていないことに留意すること。

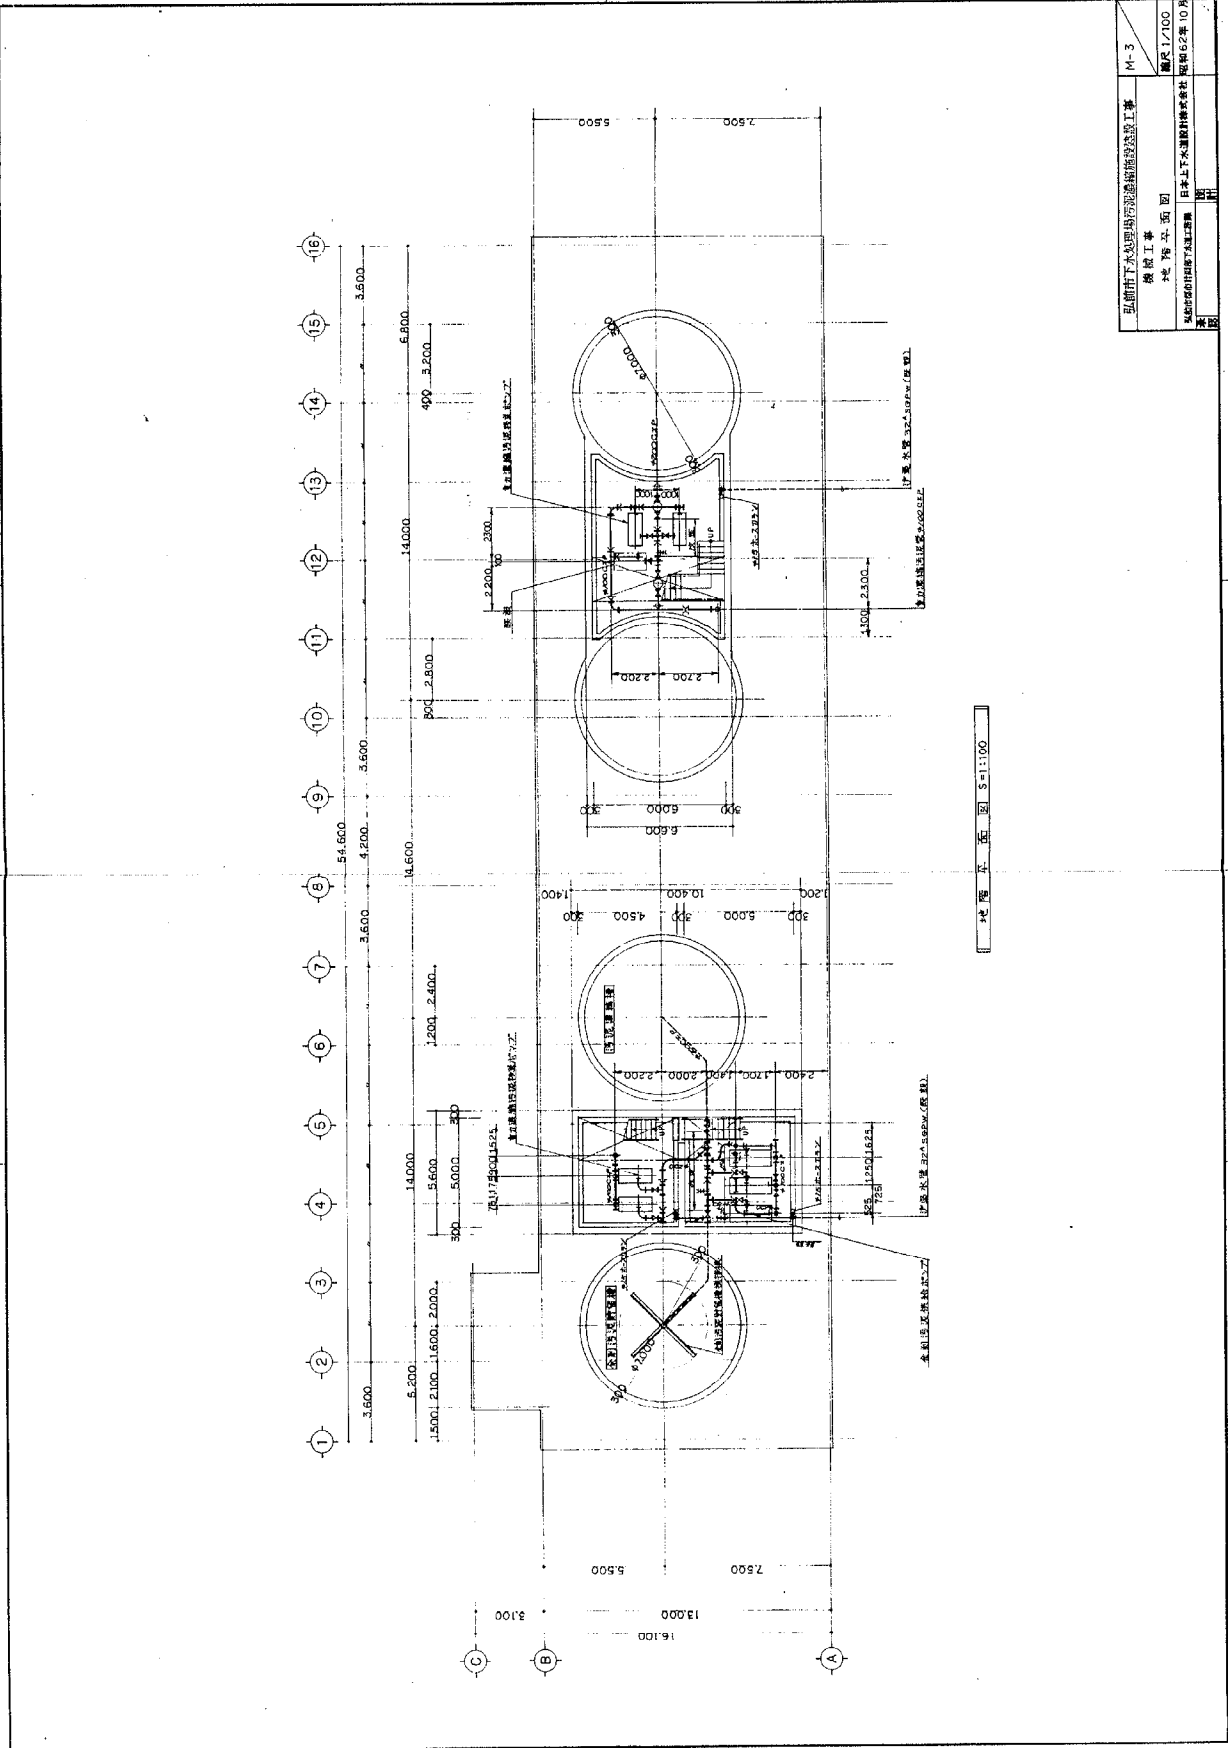


※図面は当初建設時の内容であり、設備の更新状況等は反映されていないことに留意すること。

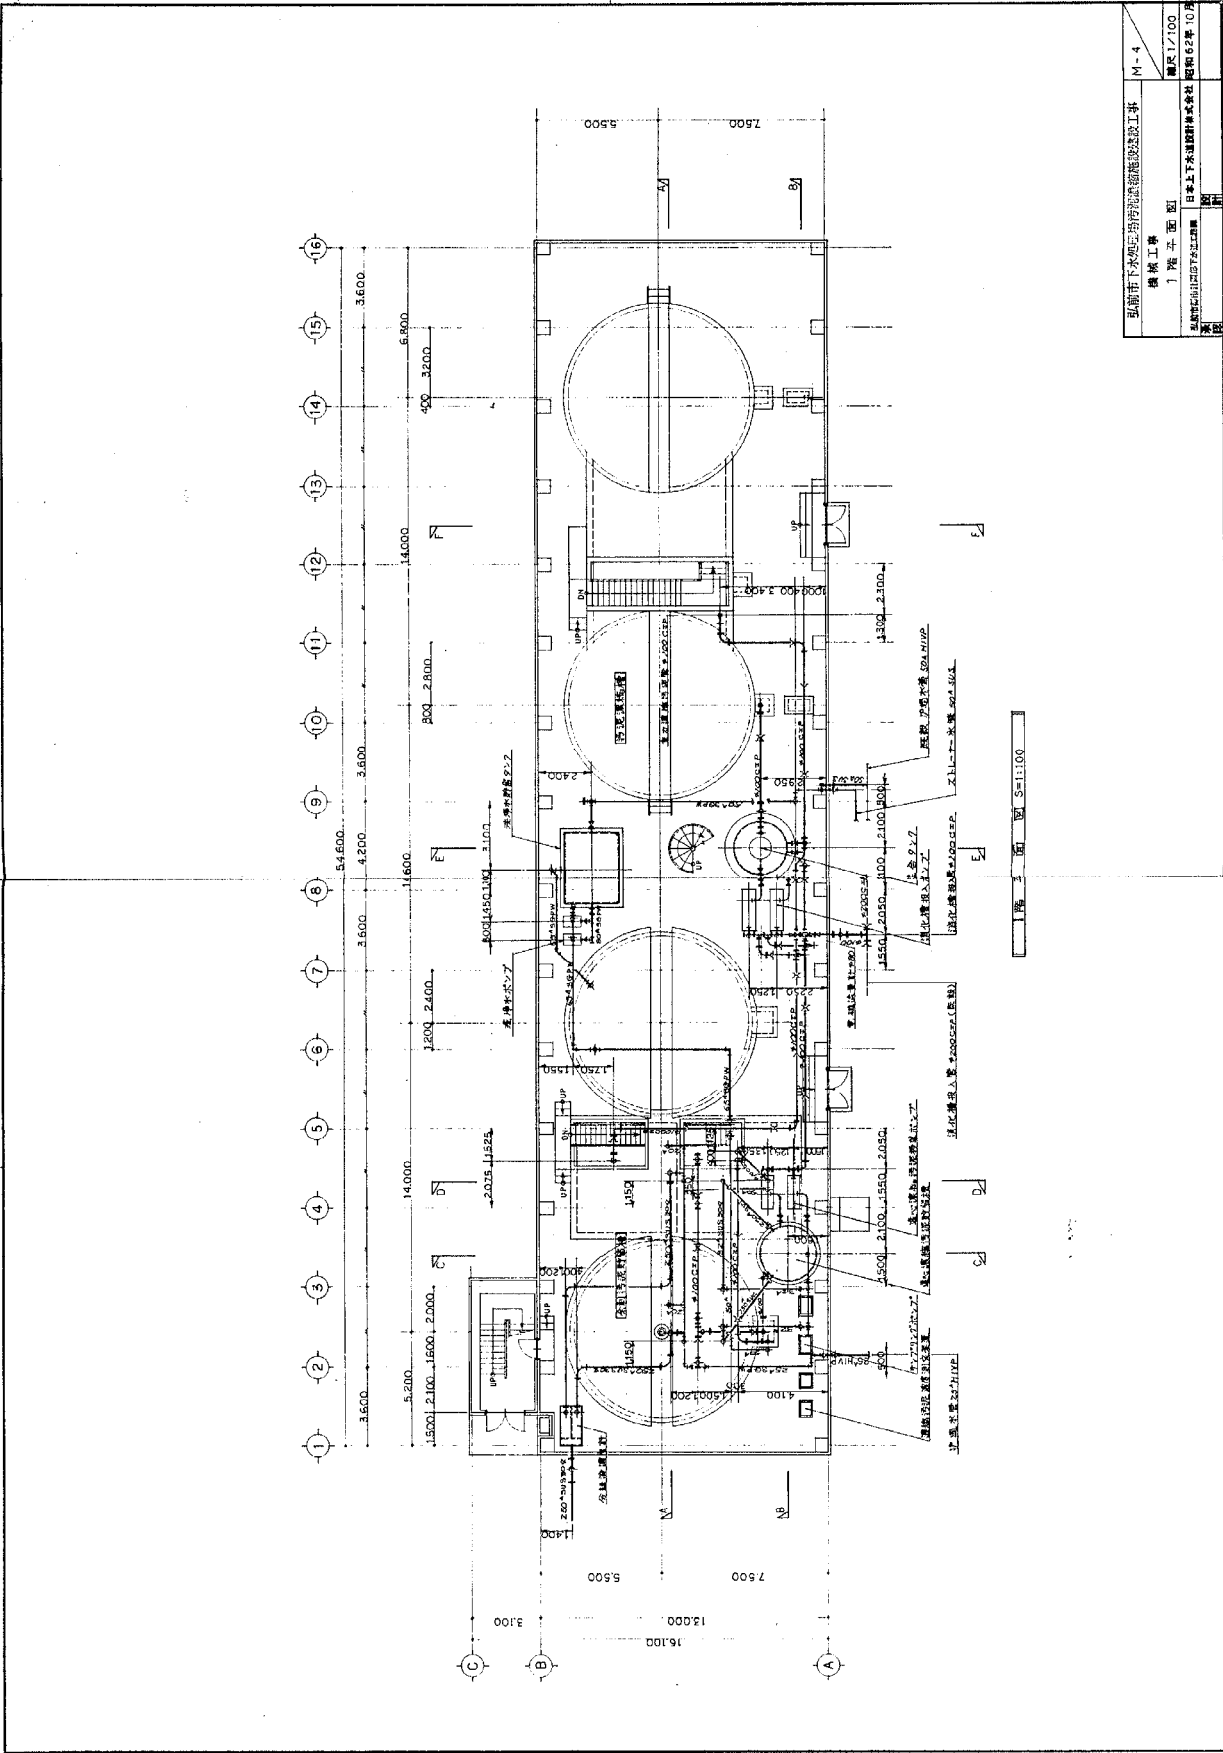


機械工事	欄外1/100
1階平面図	昭和62年10月
日本上下水道設計株式会社	
図	

※図面は当初建設時の内容であり、設備の更新状況等は反映されていないことに留意すること。

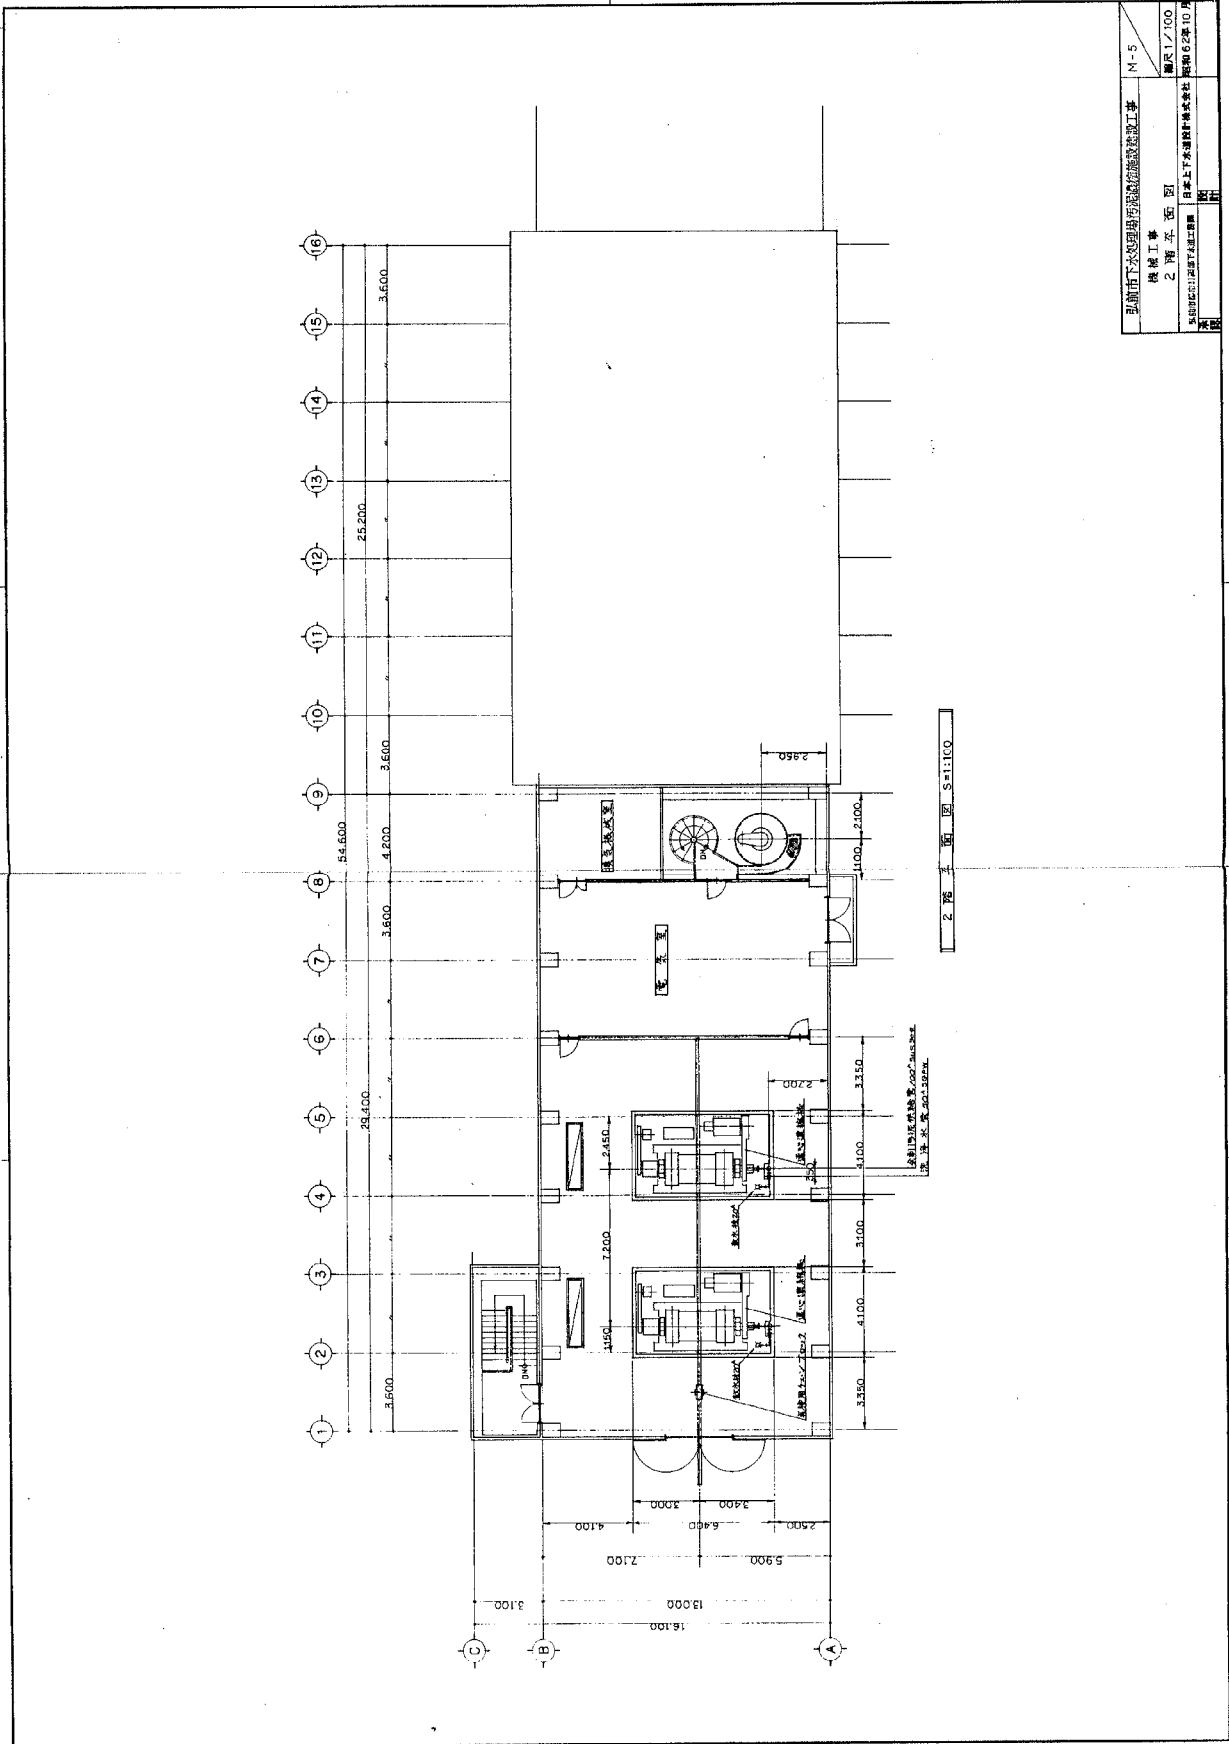


※図面は当初建設時の内容であり、設備の更新状況等は反映されていないことに留意すること。

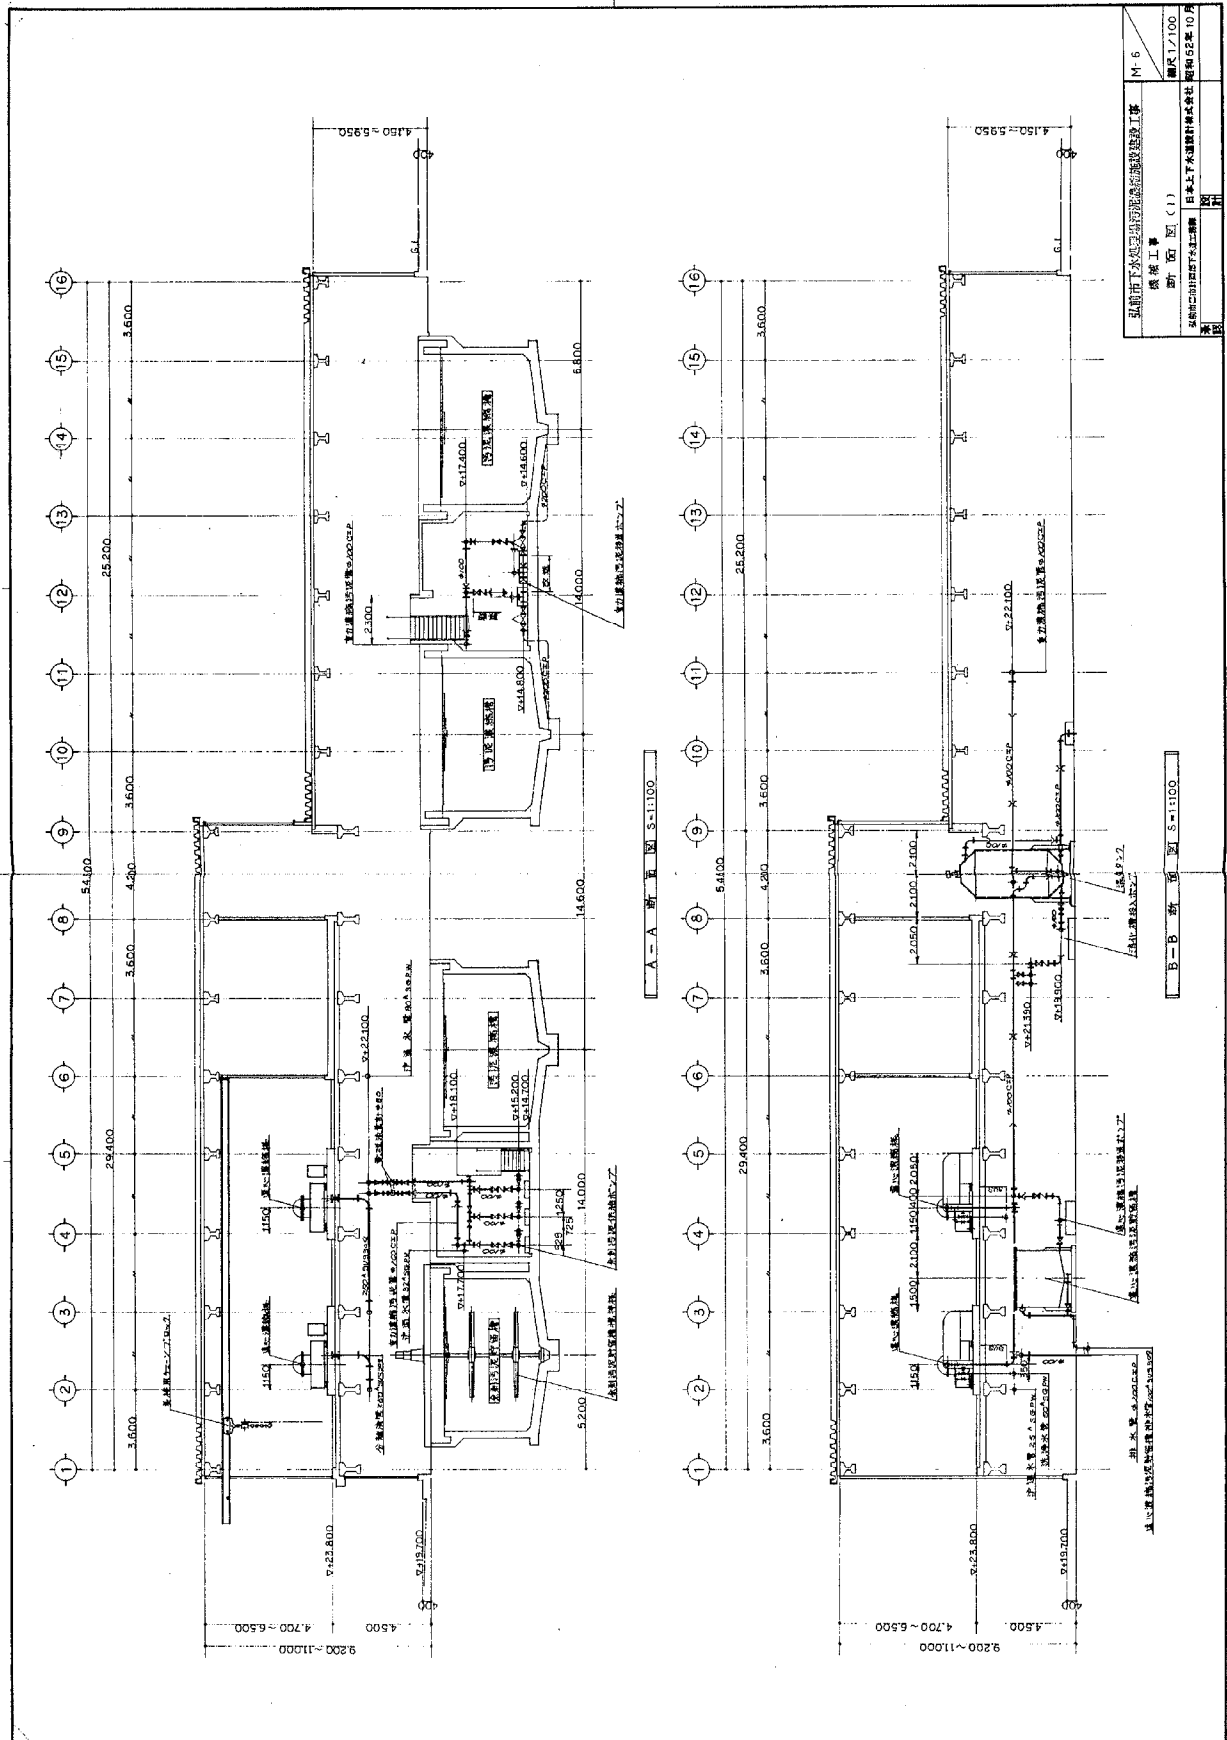


図	
表	

※図面は当初建設時の内容であり、設備の更新状況等は反映されていないことに留意すること。

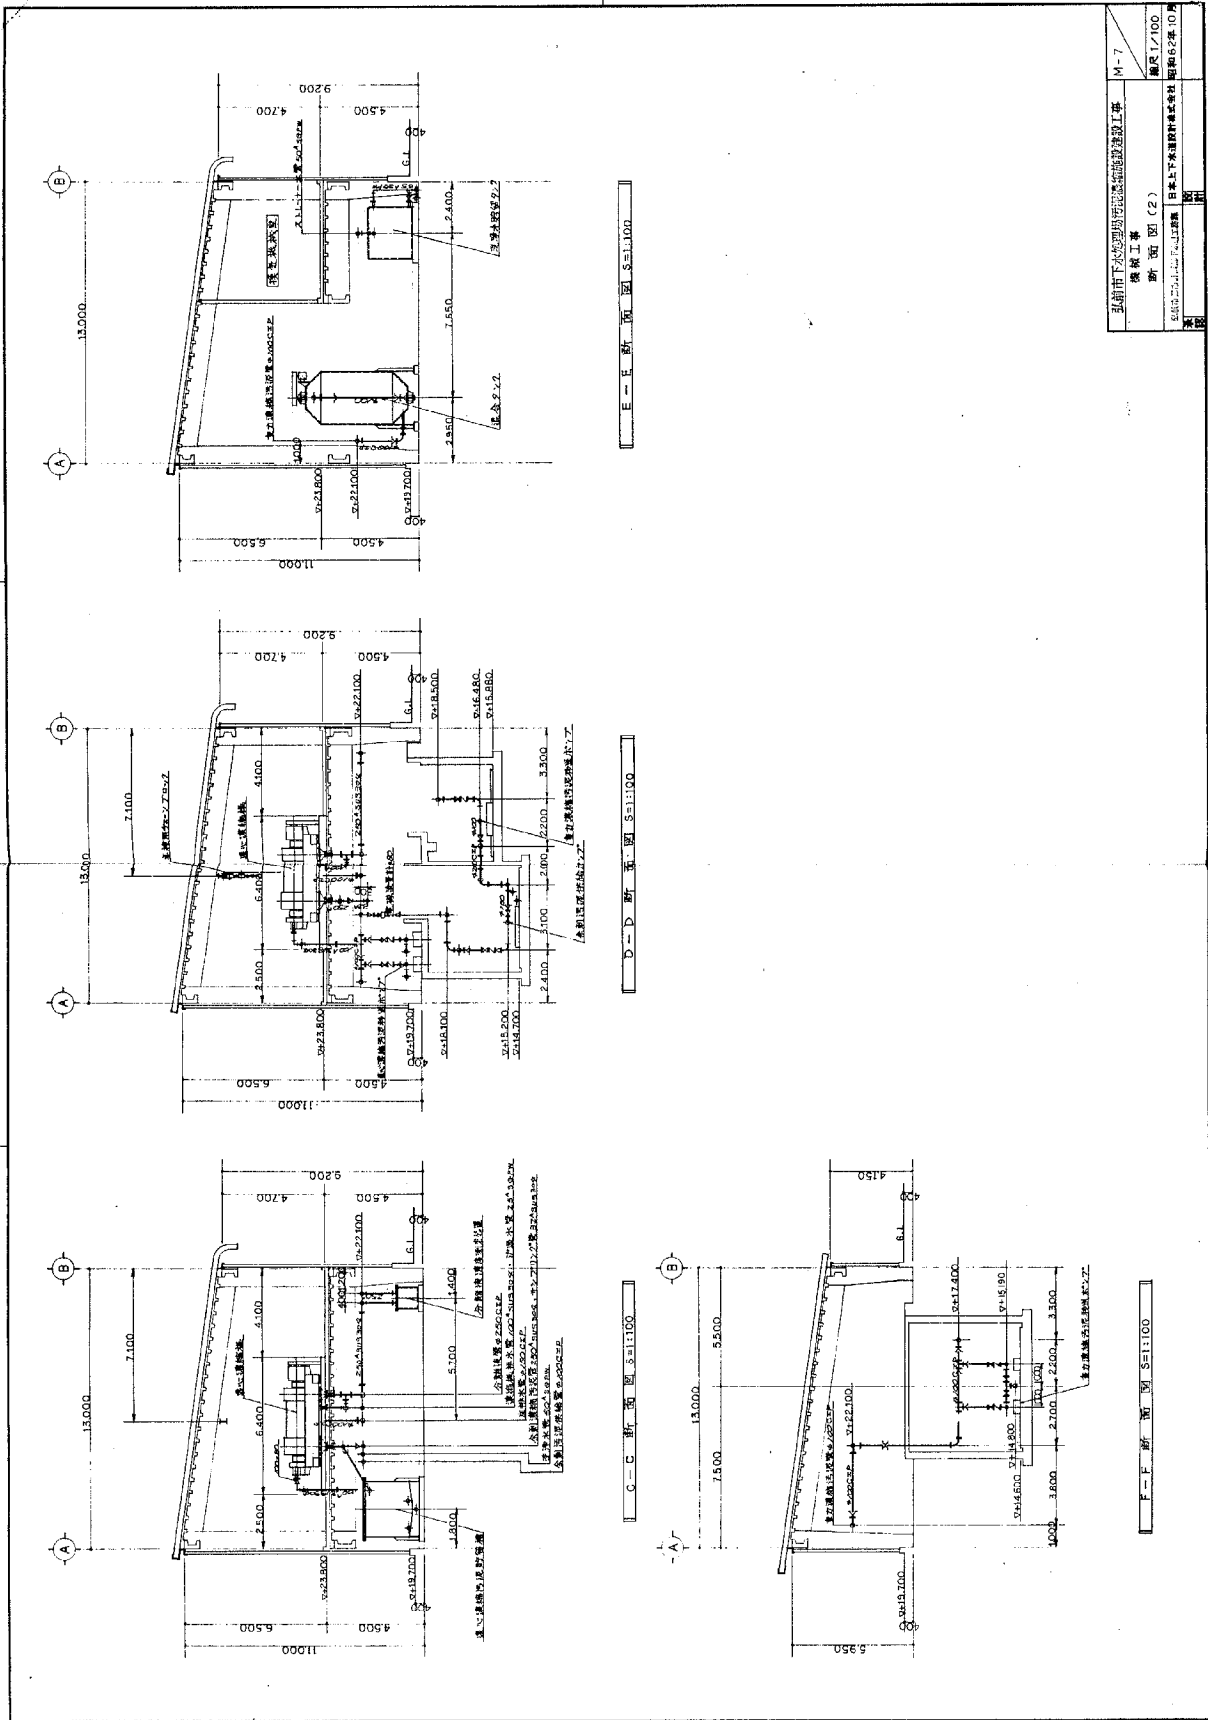




※図面は当初建設時の内容であり、設備の更新状況等は反映されていないことに留意すること。

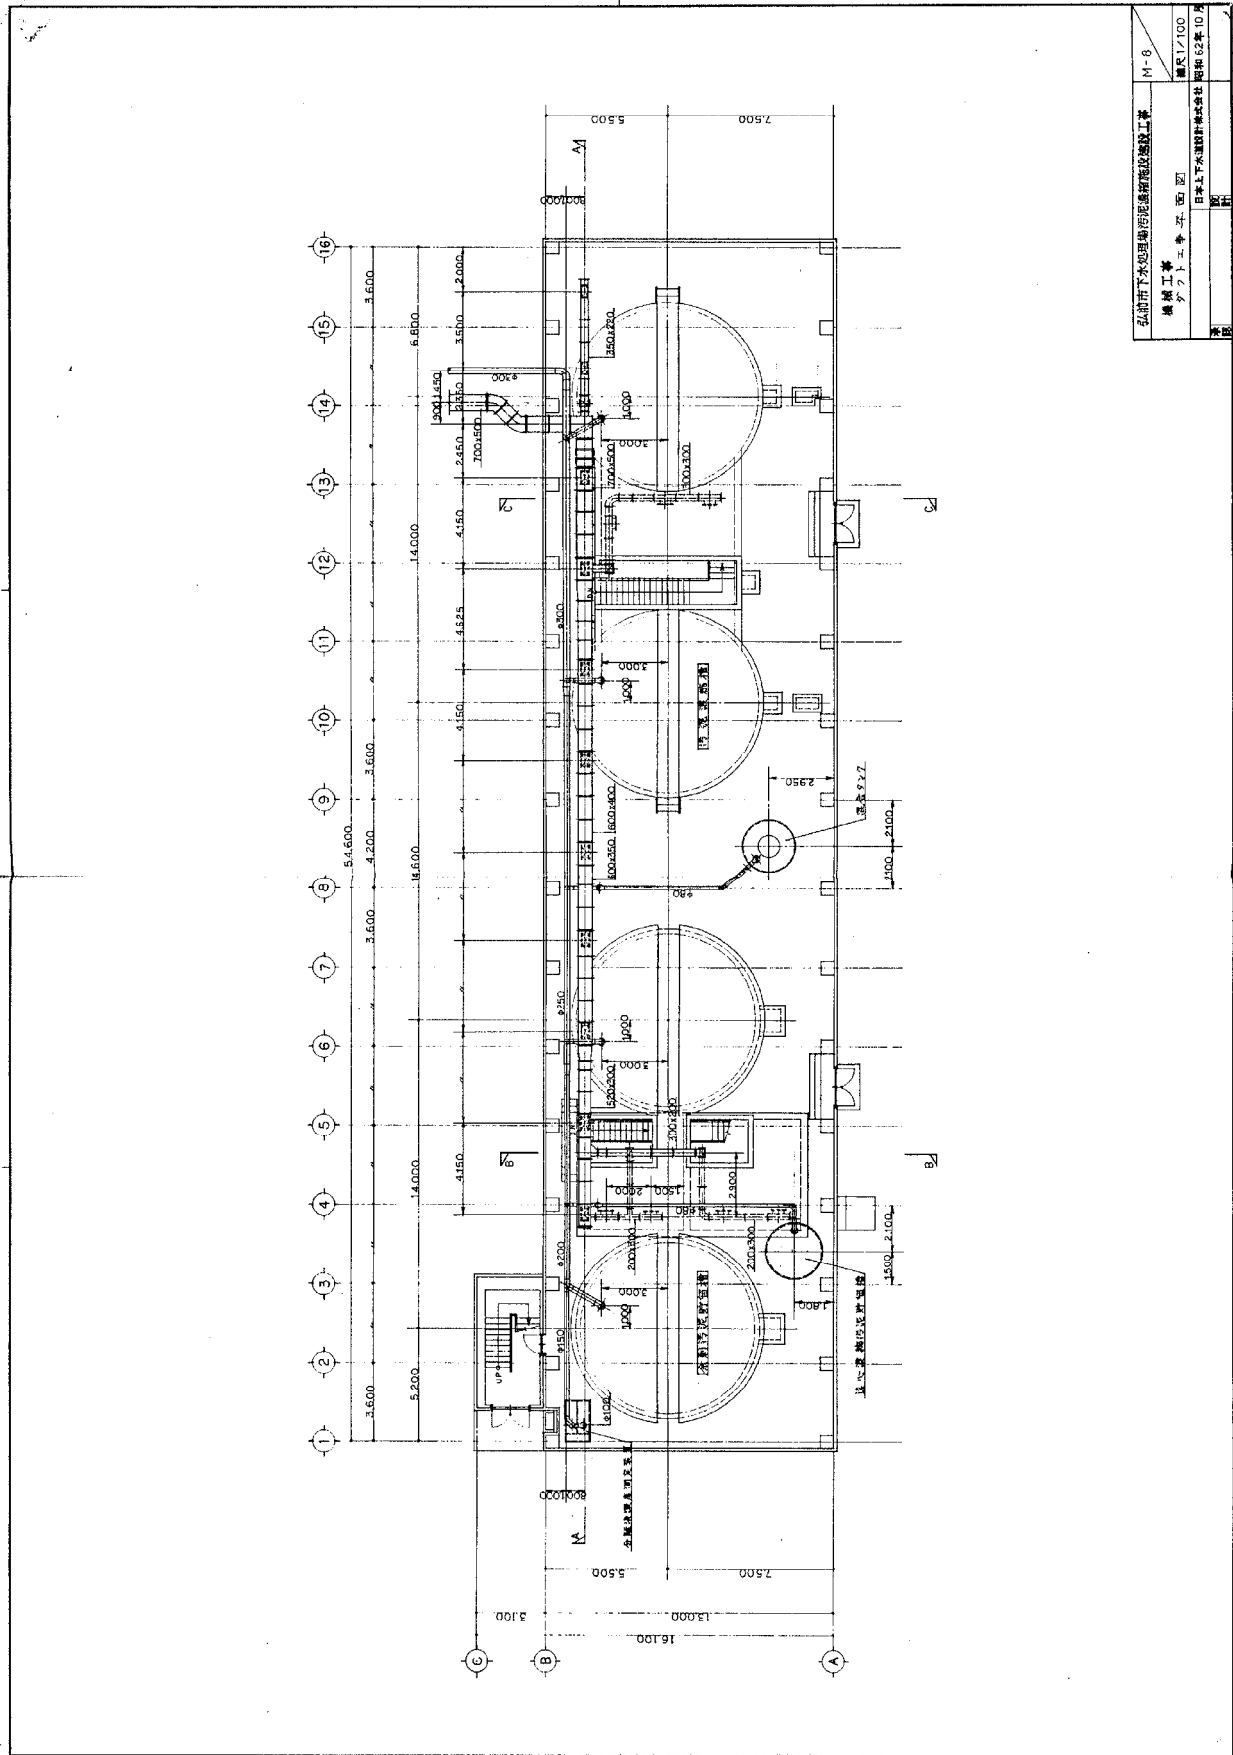


※図面は当初建設時の内容であり、設備の更新状況等は反映されていないことに留意すること。

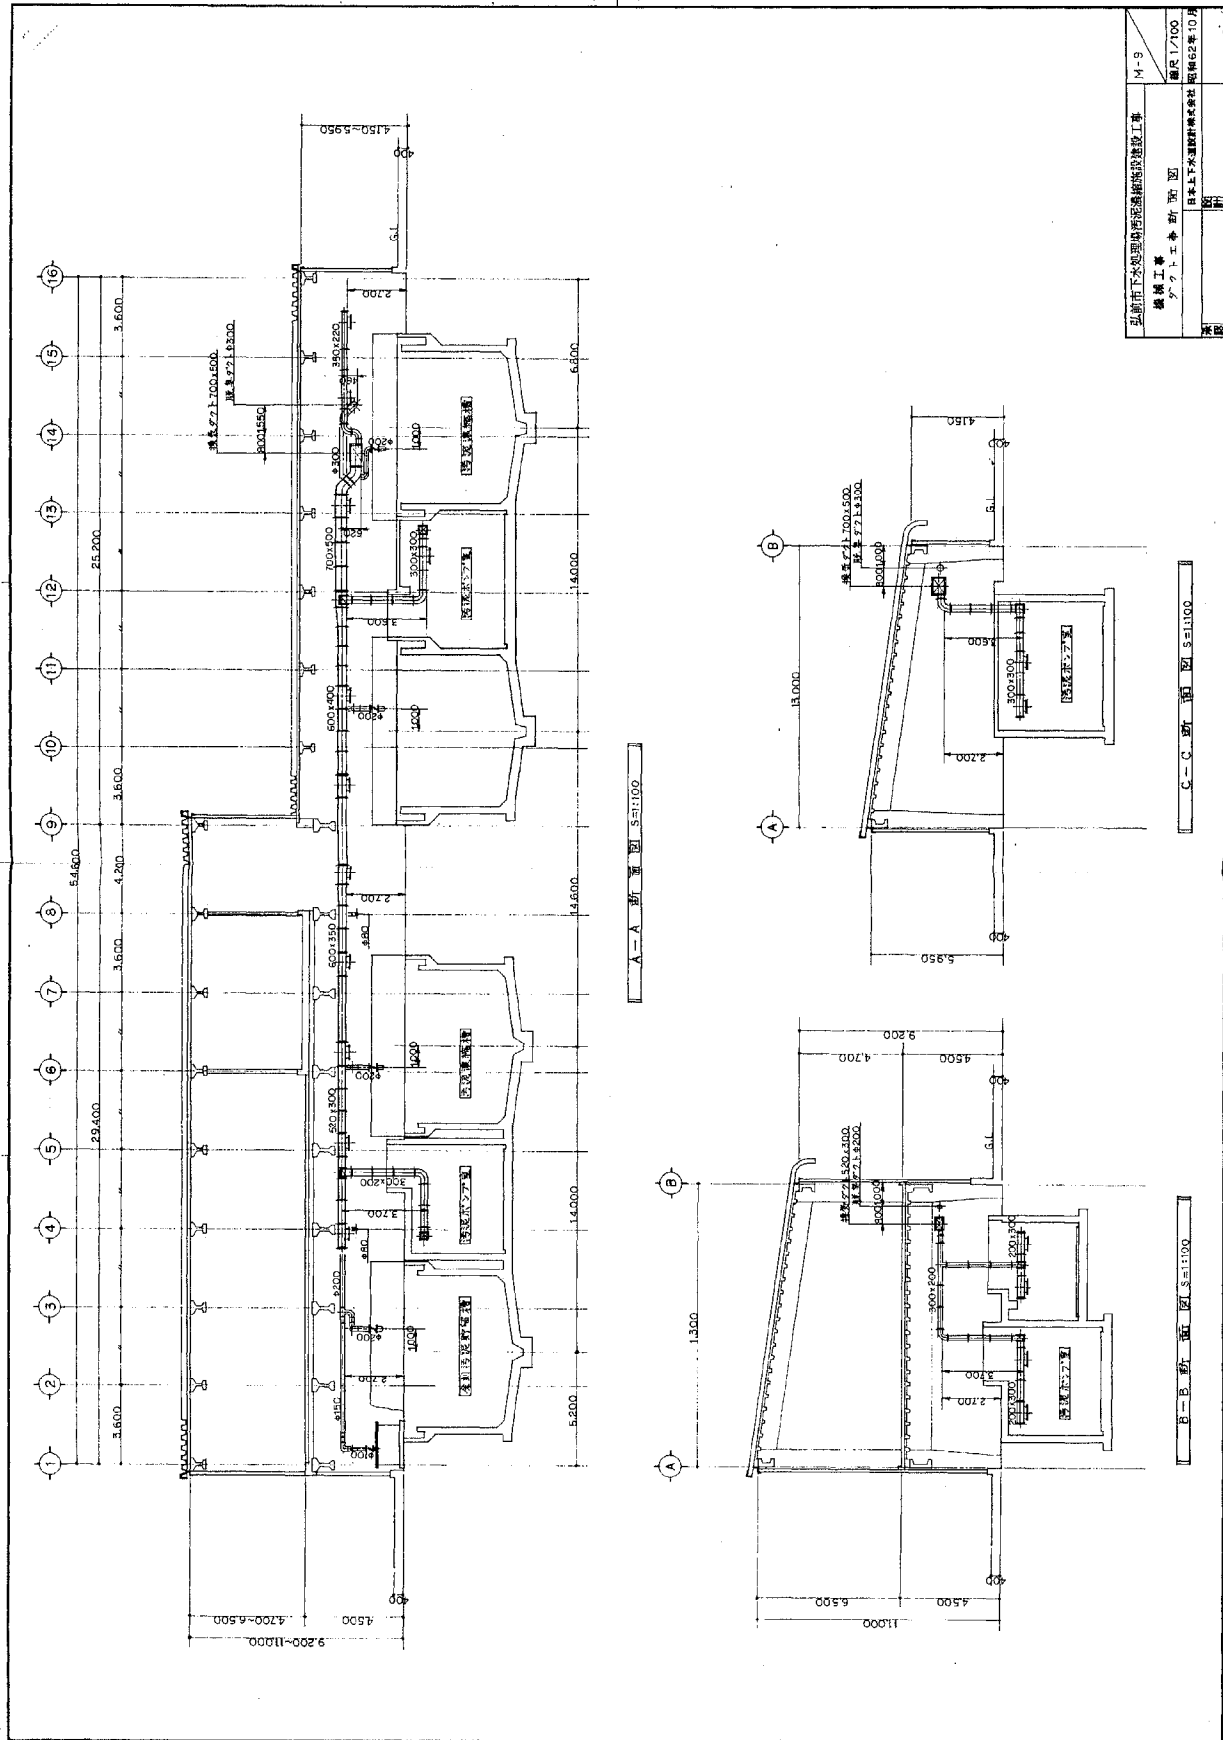


※図面は当初建設時の内容であり、設備の更新状況等は反映されていないことに留意すること。

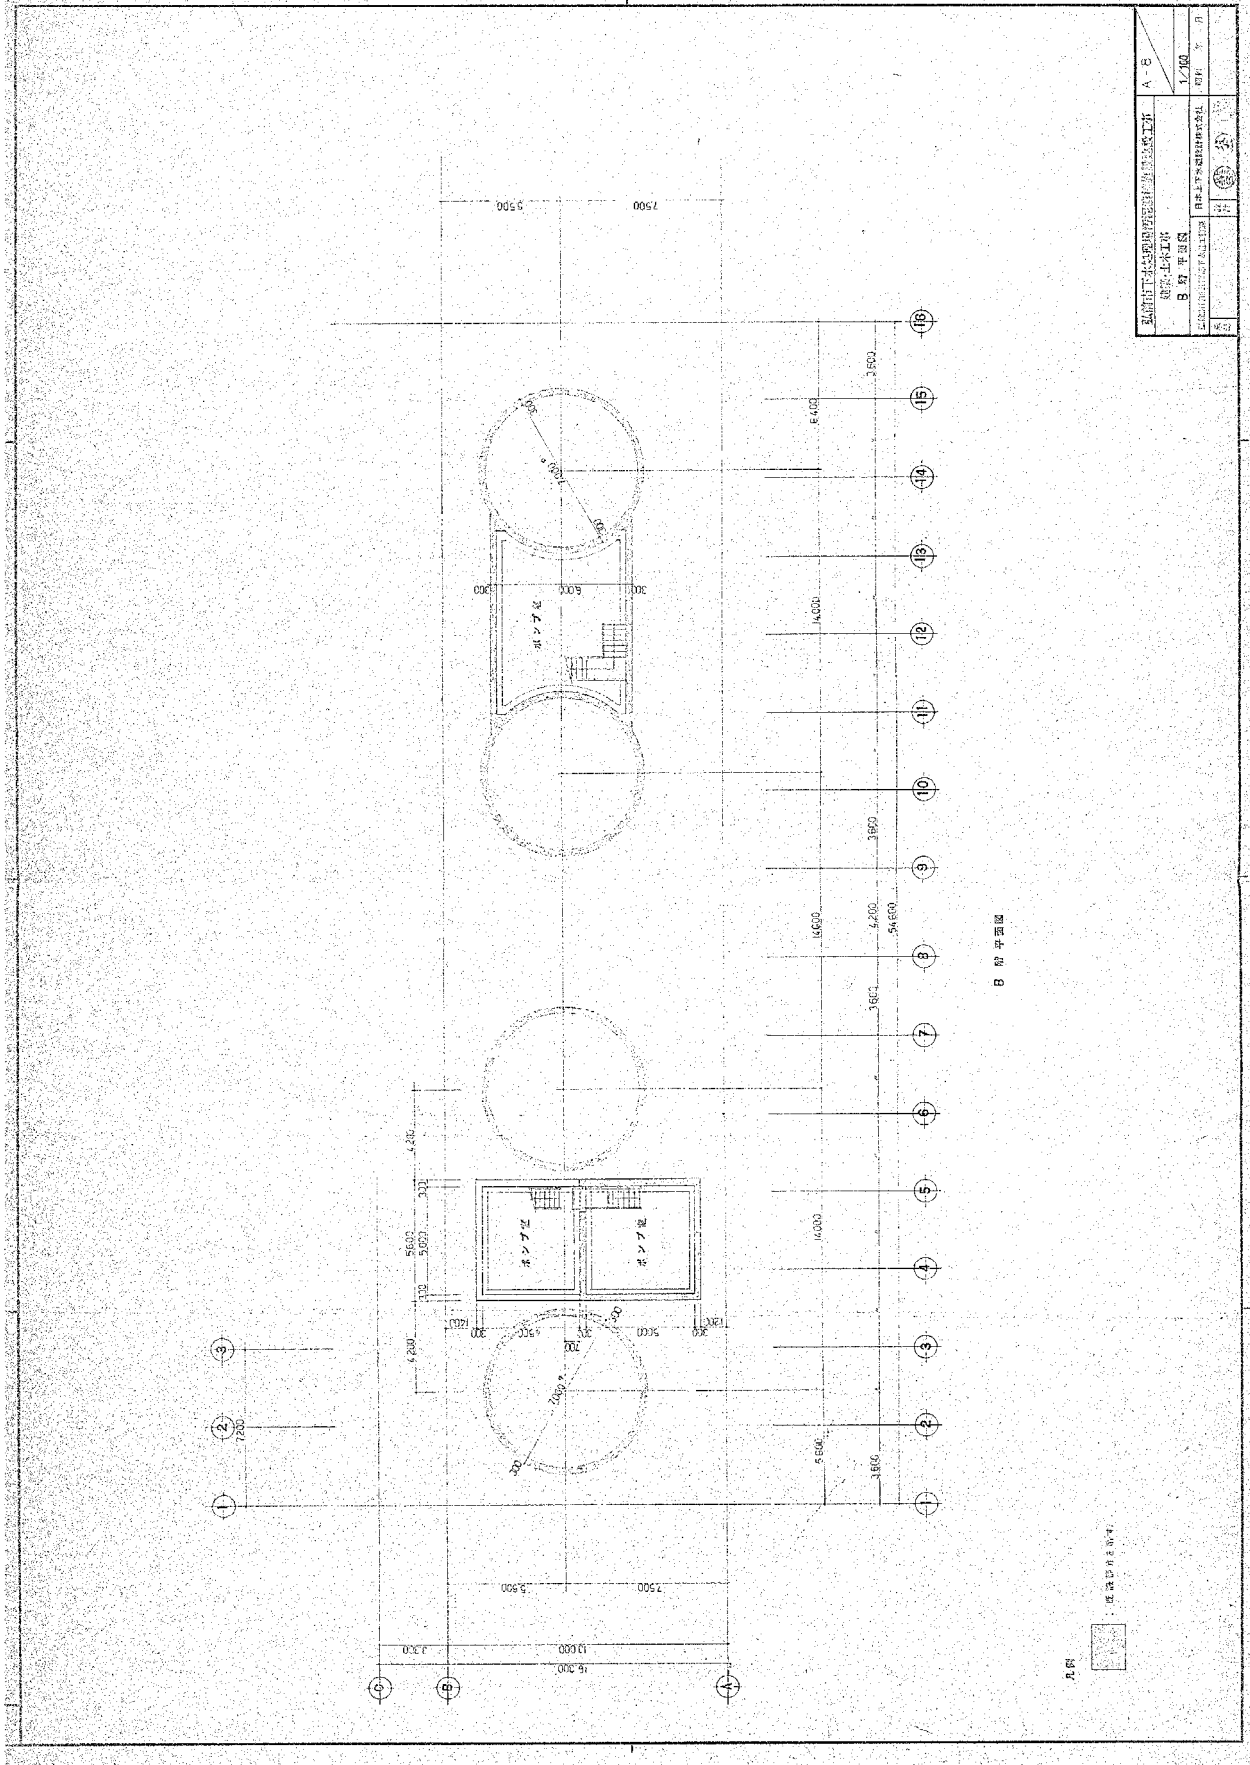

※図面は当初建設時の内容であり、設備の更新状況等は反映されていないことに留意すること。

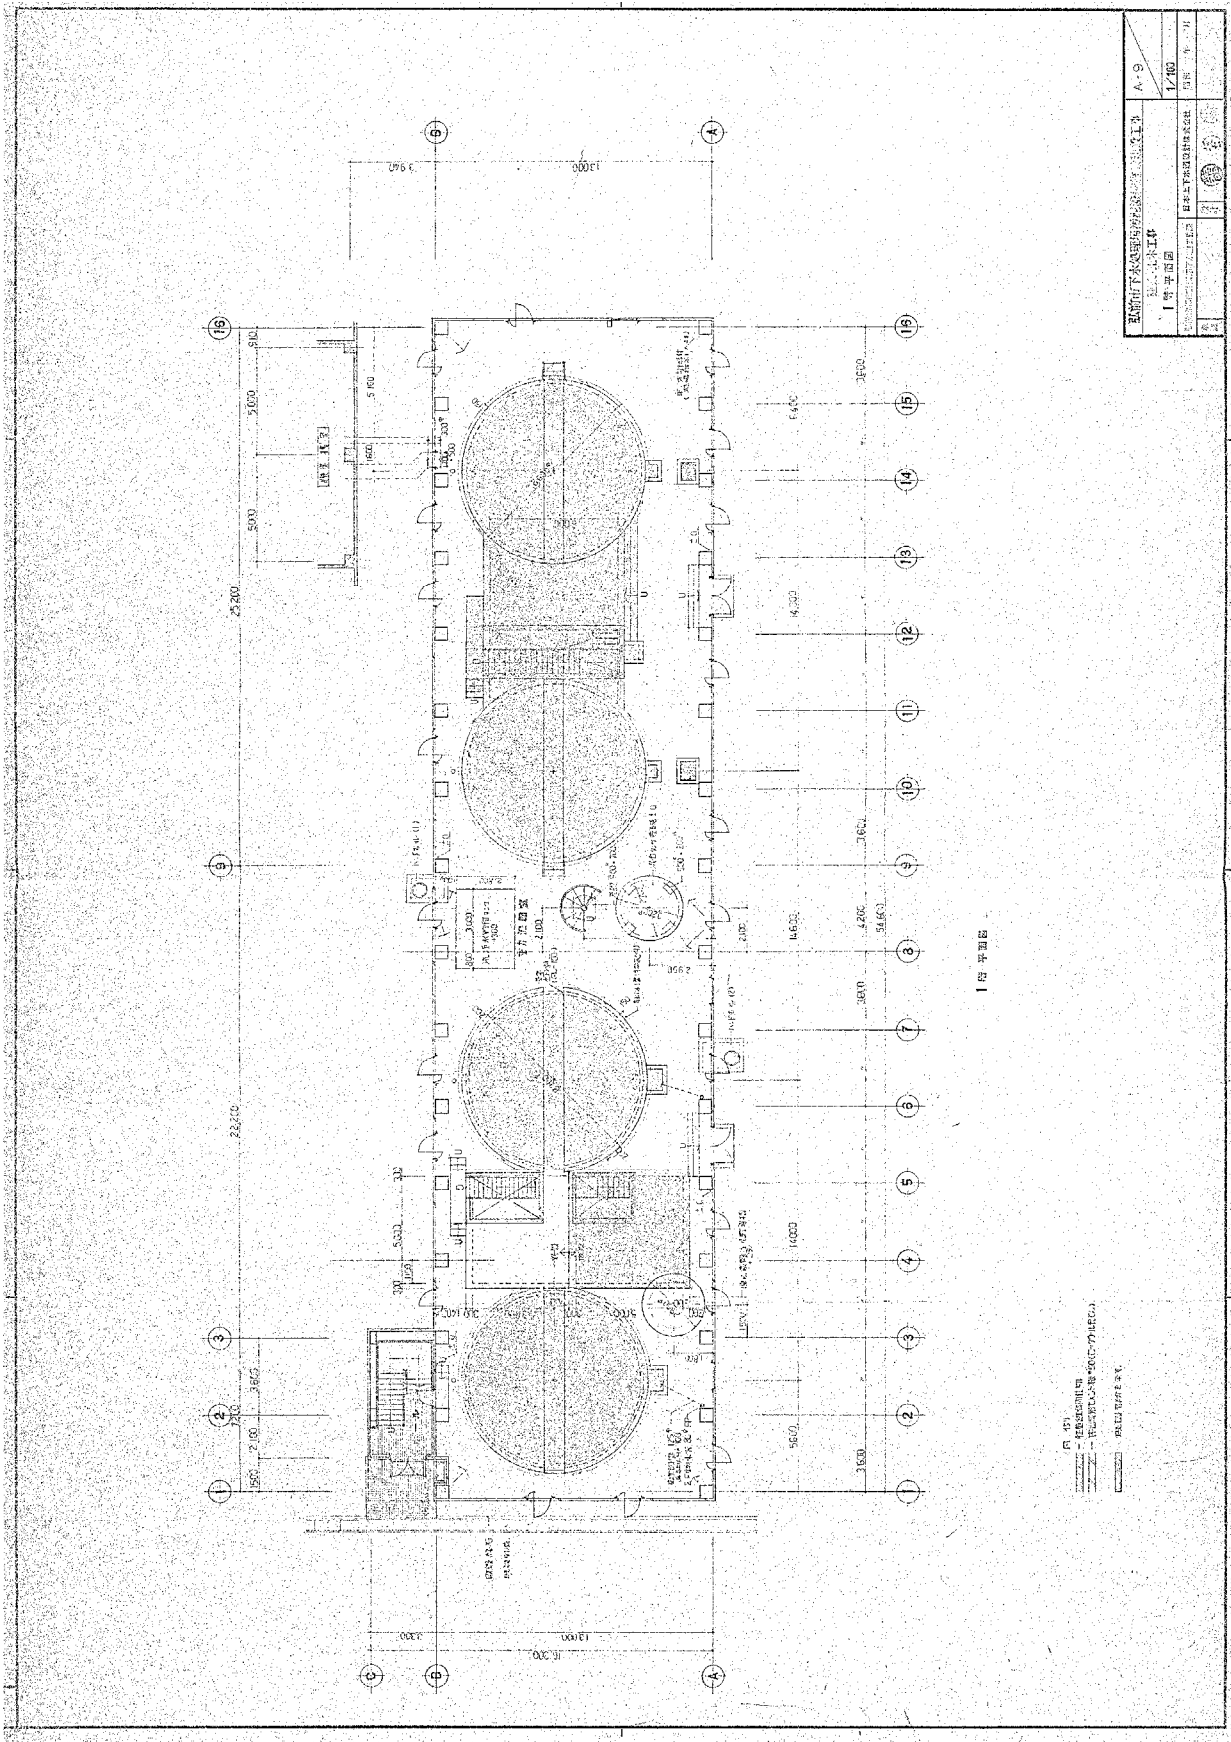


※図面は当初建設時の内容であり、設備の更新状況等は反映されていないことに留意すること。

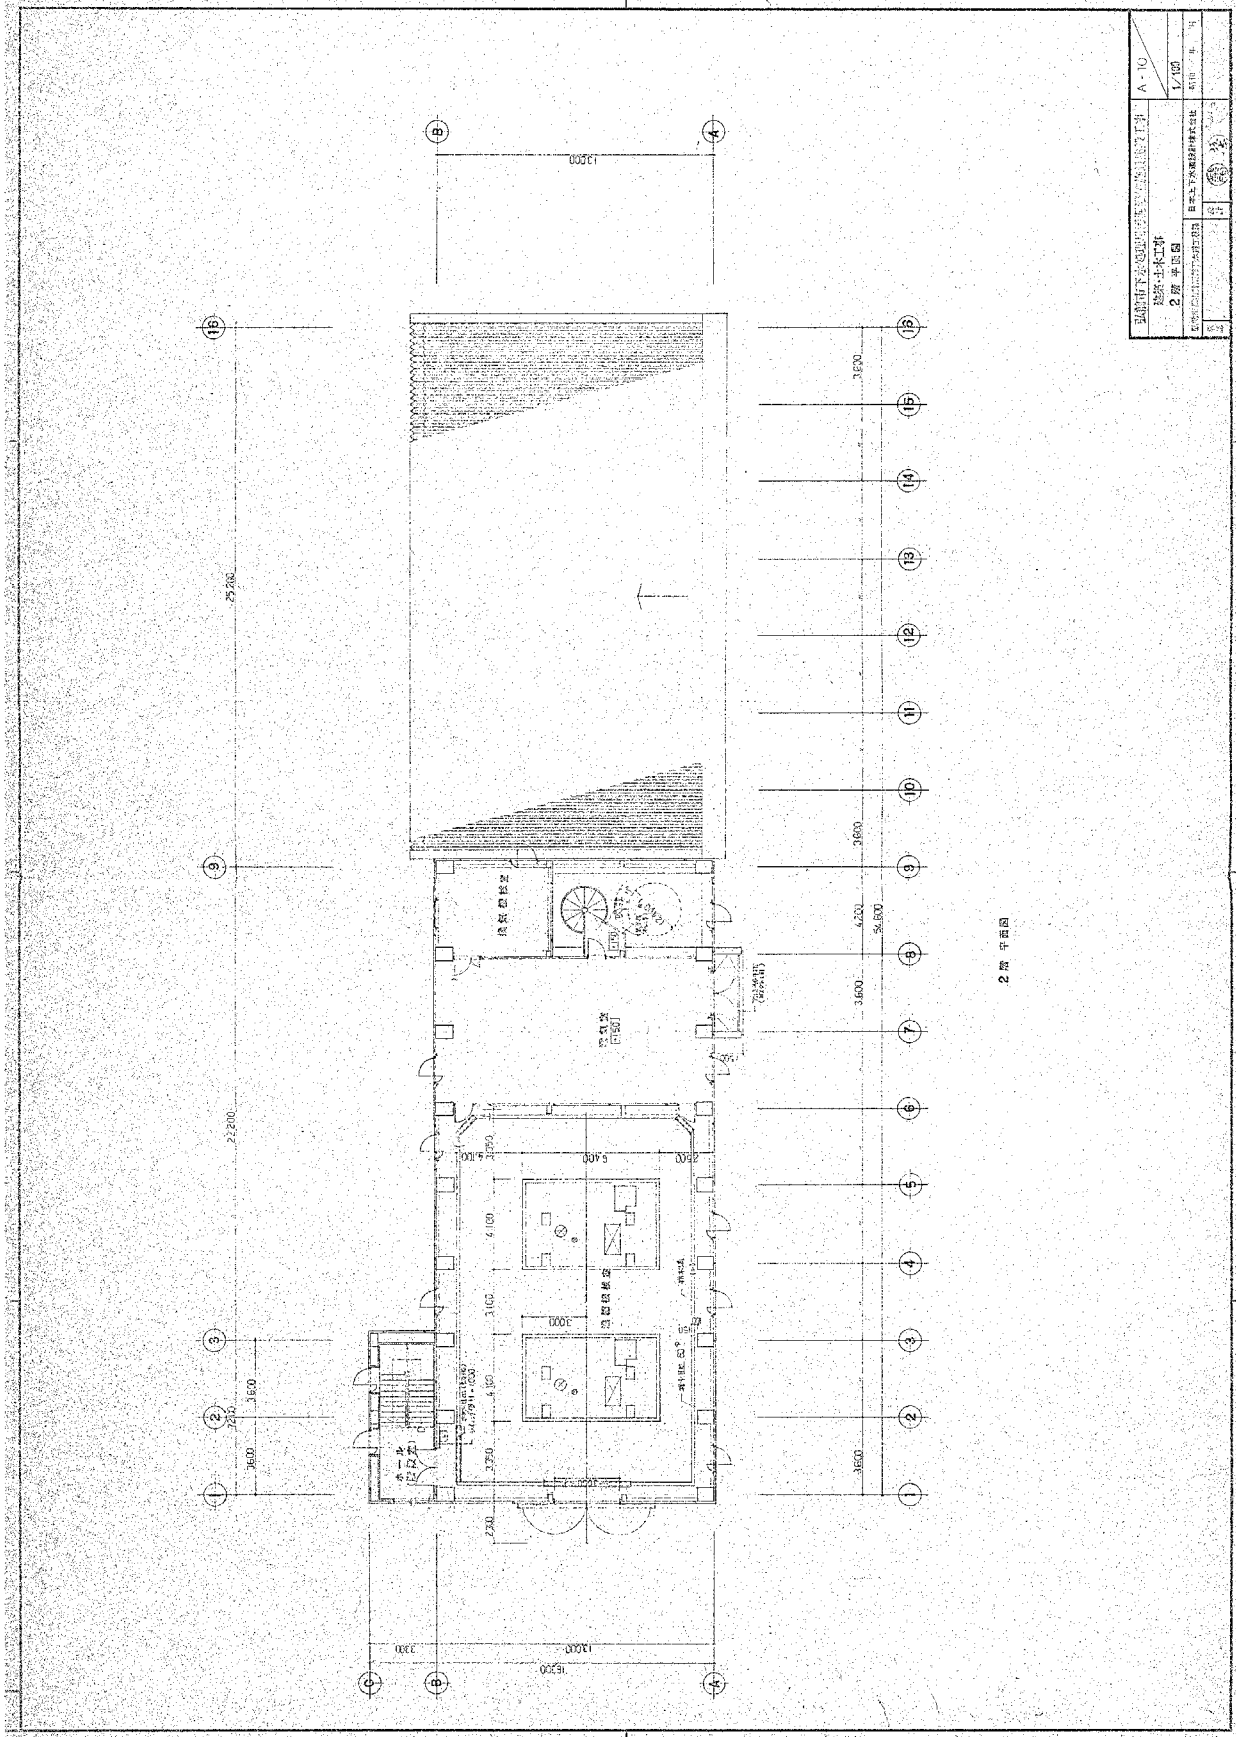



※図面は当初建設時の内容であり、設備の更新状況等は反映されていないことに留意すること。

弘前市下水道部下水道施設改良工事		A-11
区別：土木工事		1/100

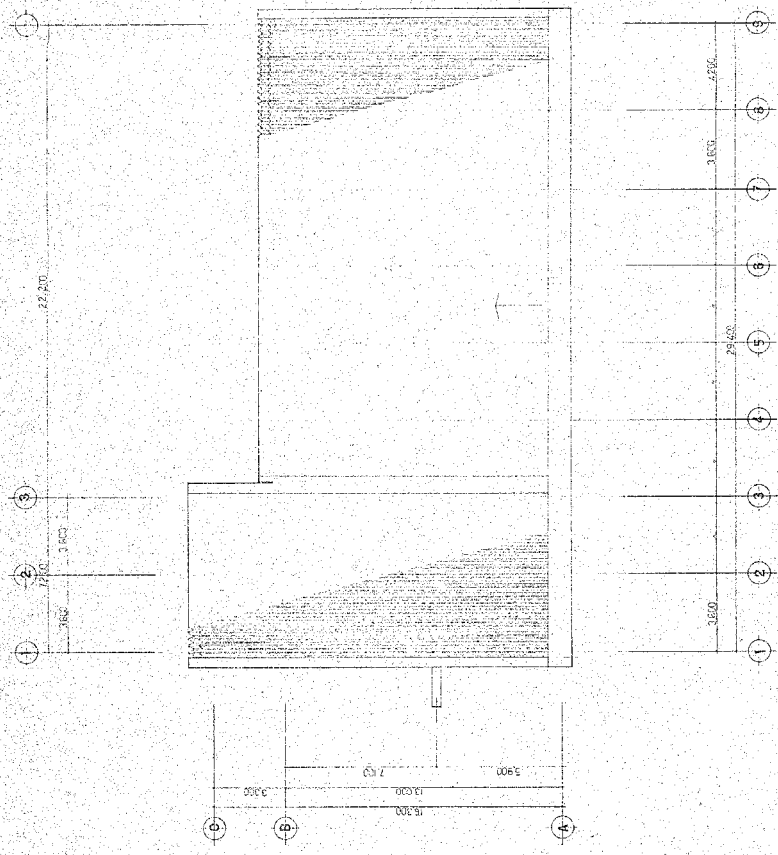


変圧室平面図

※図面は当初建設時の内容であり、設備の更新状況等は反映されていないことに留意すること。

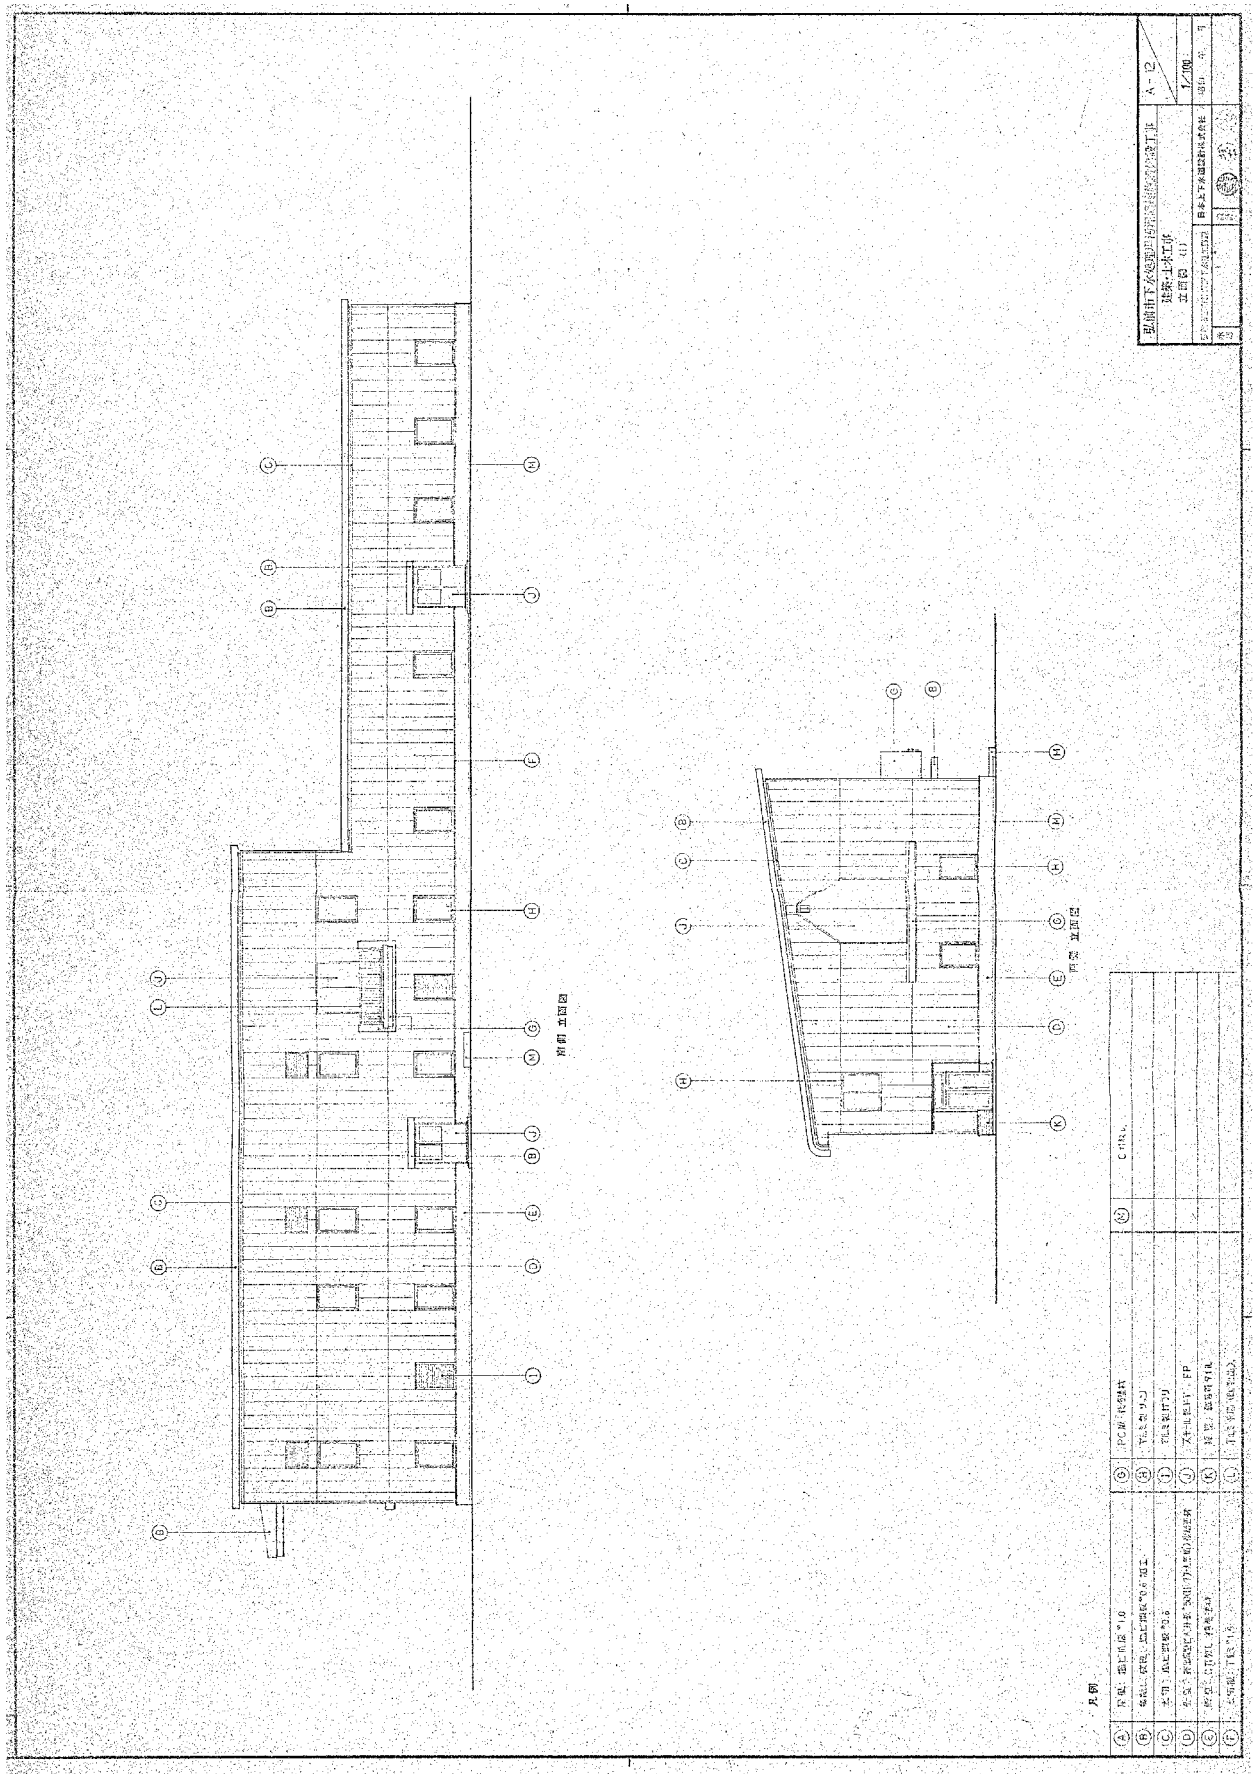


--	------------------------------

※図面は当初建設時の内容であり、設備の更新状況等は反映されていないことに留意すること。

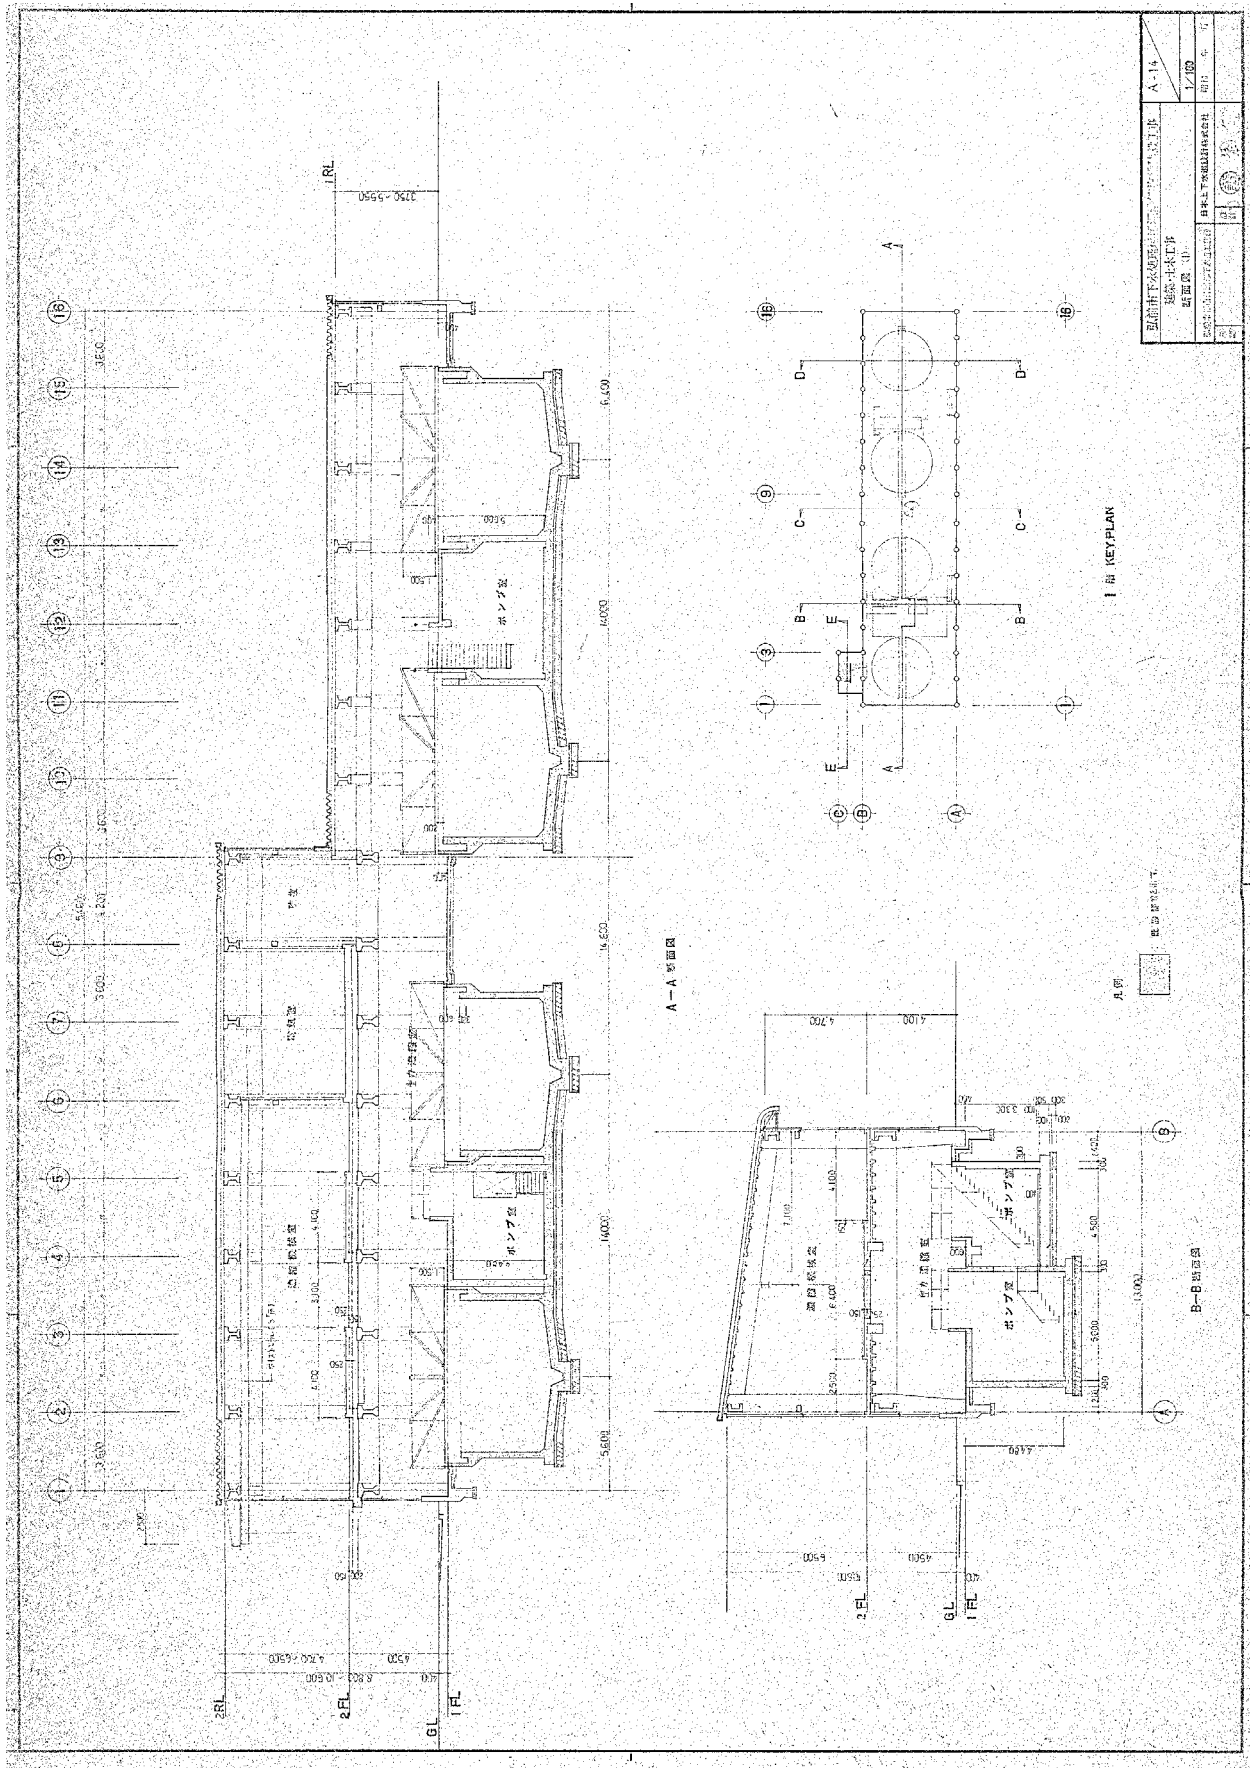


※図面は当初建設時の内容であり、設備の更新状況等は反映されていないことに留意すること。

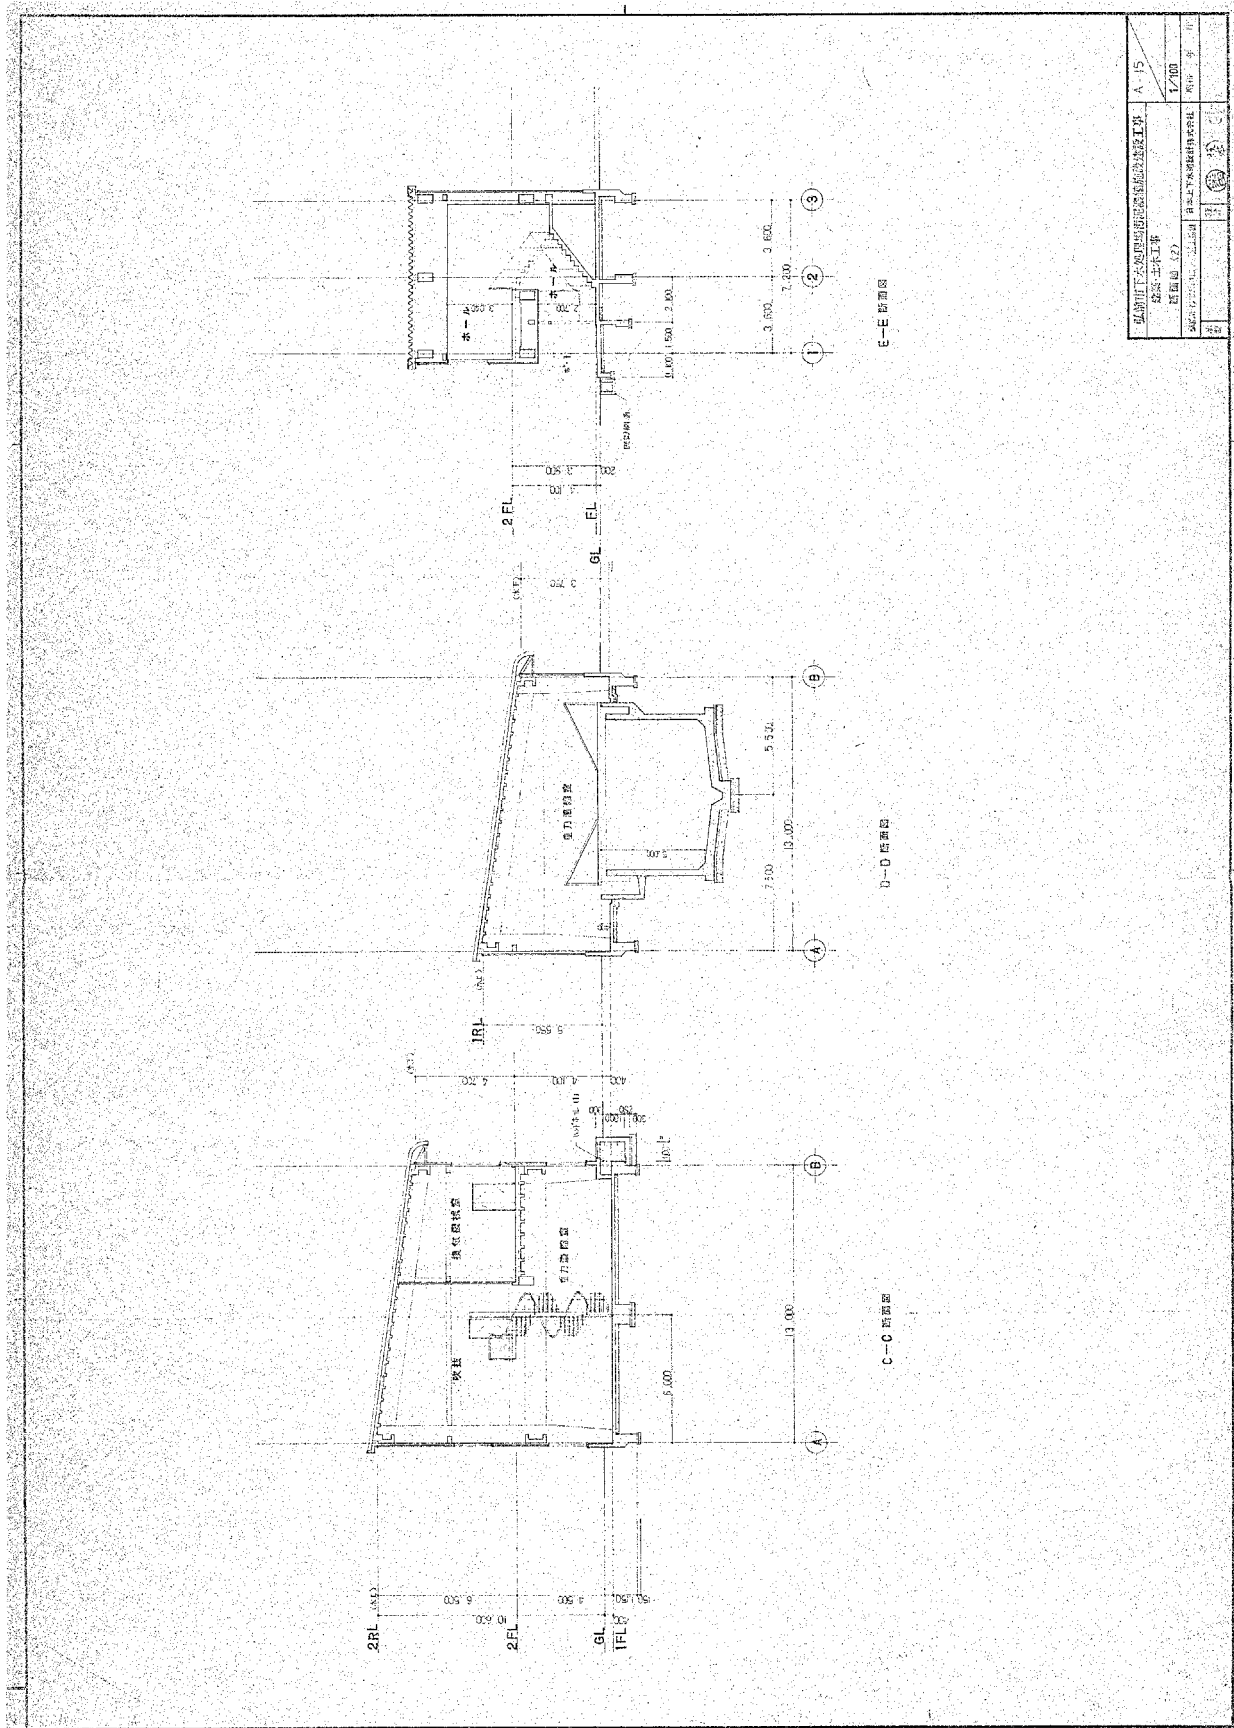



※図面は当初建設時の内容であり、設備の更新状況等は反映されていないことに留意すること。

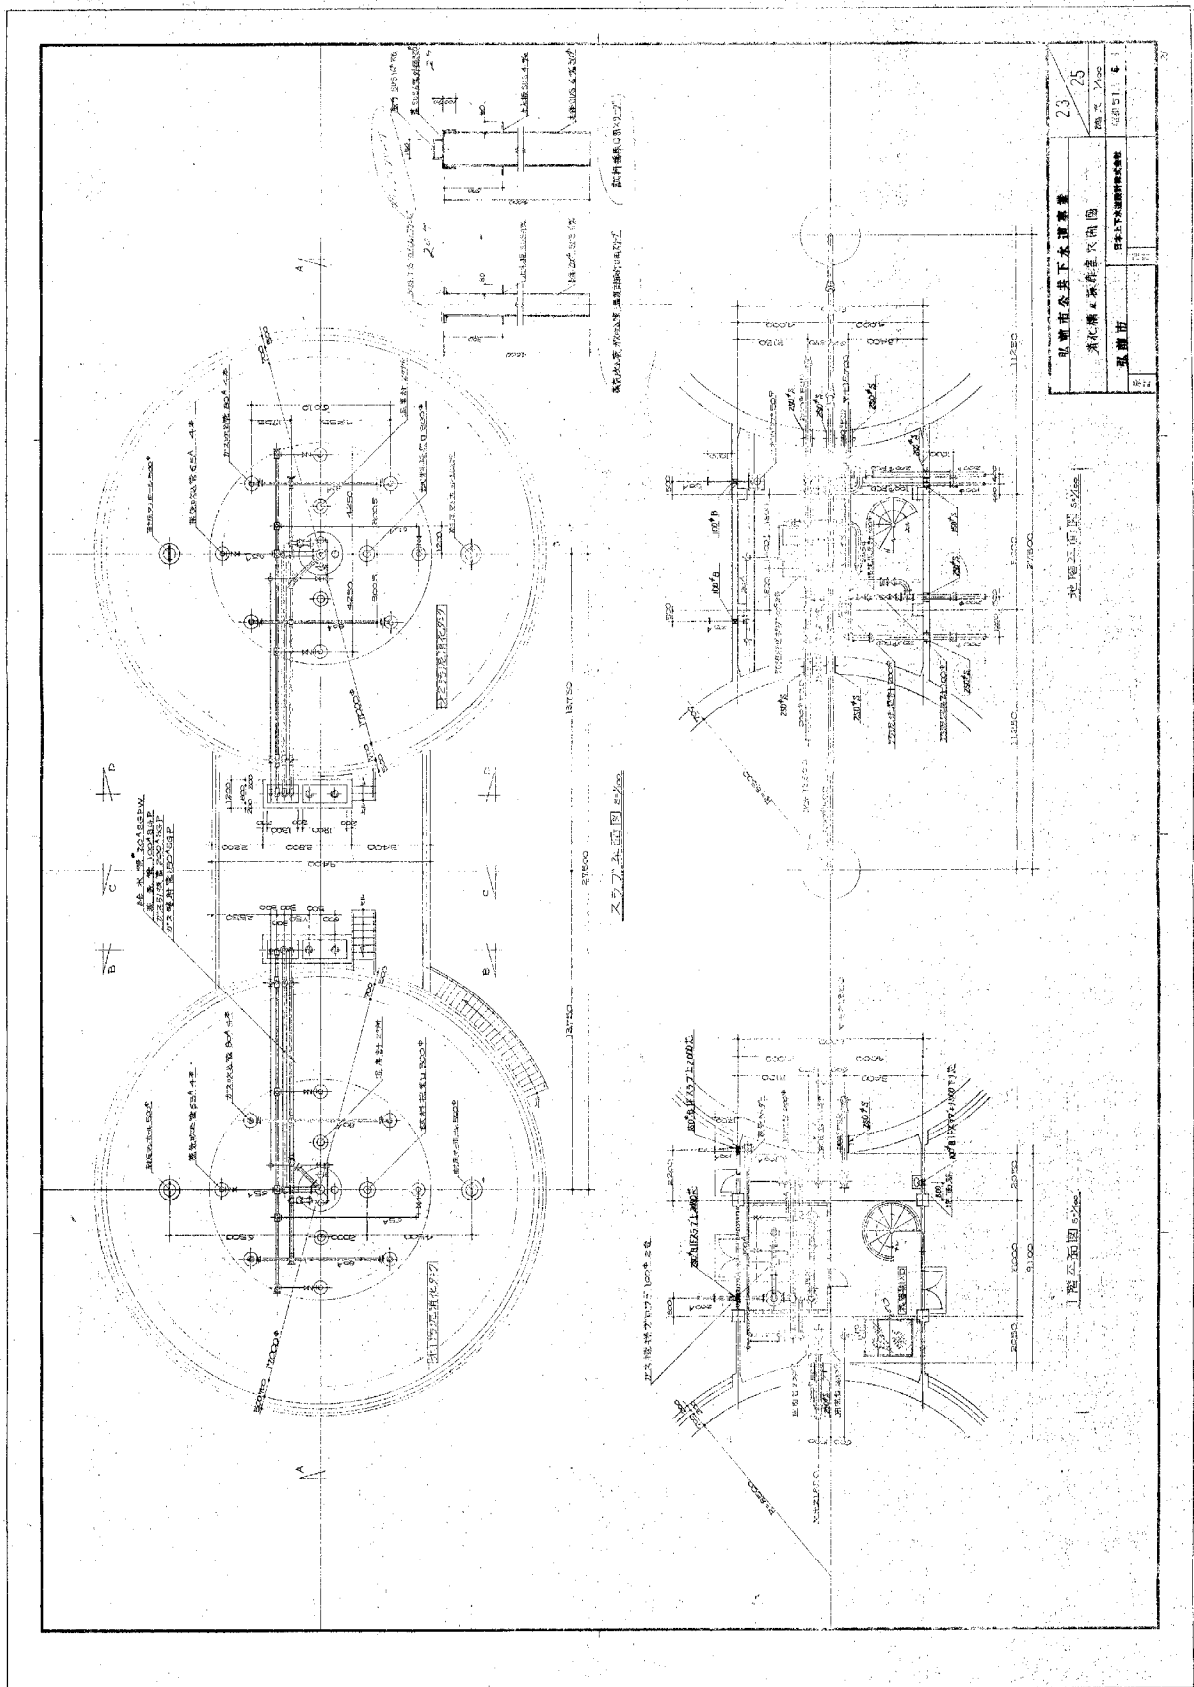

※図面は当初建設時の内容であり、設備の更新状況等は反映されていないことに留意すること。

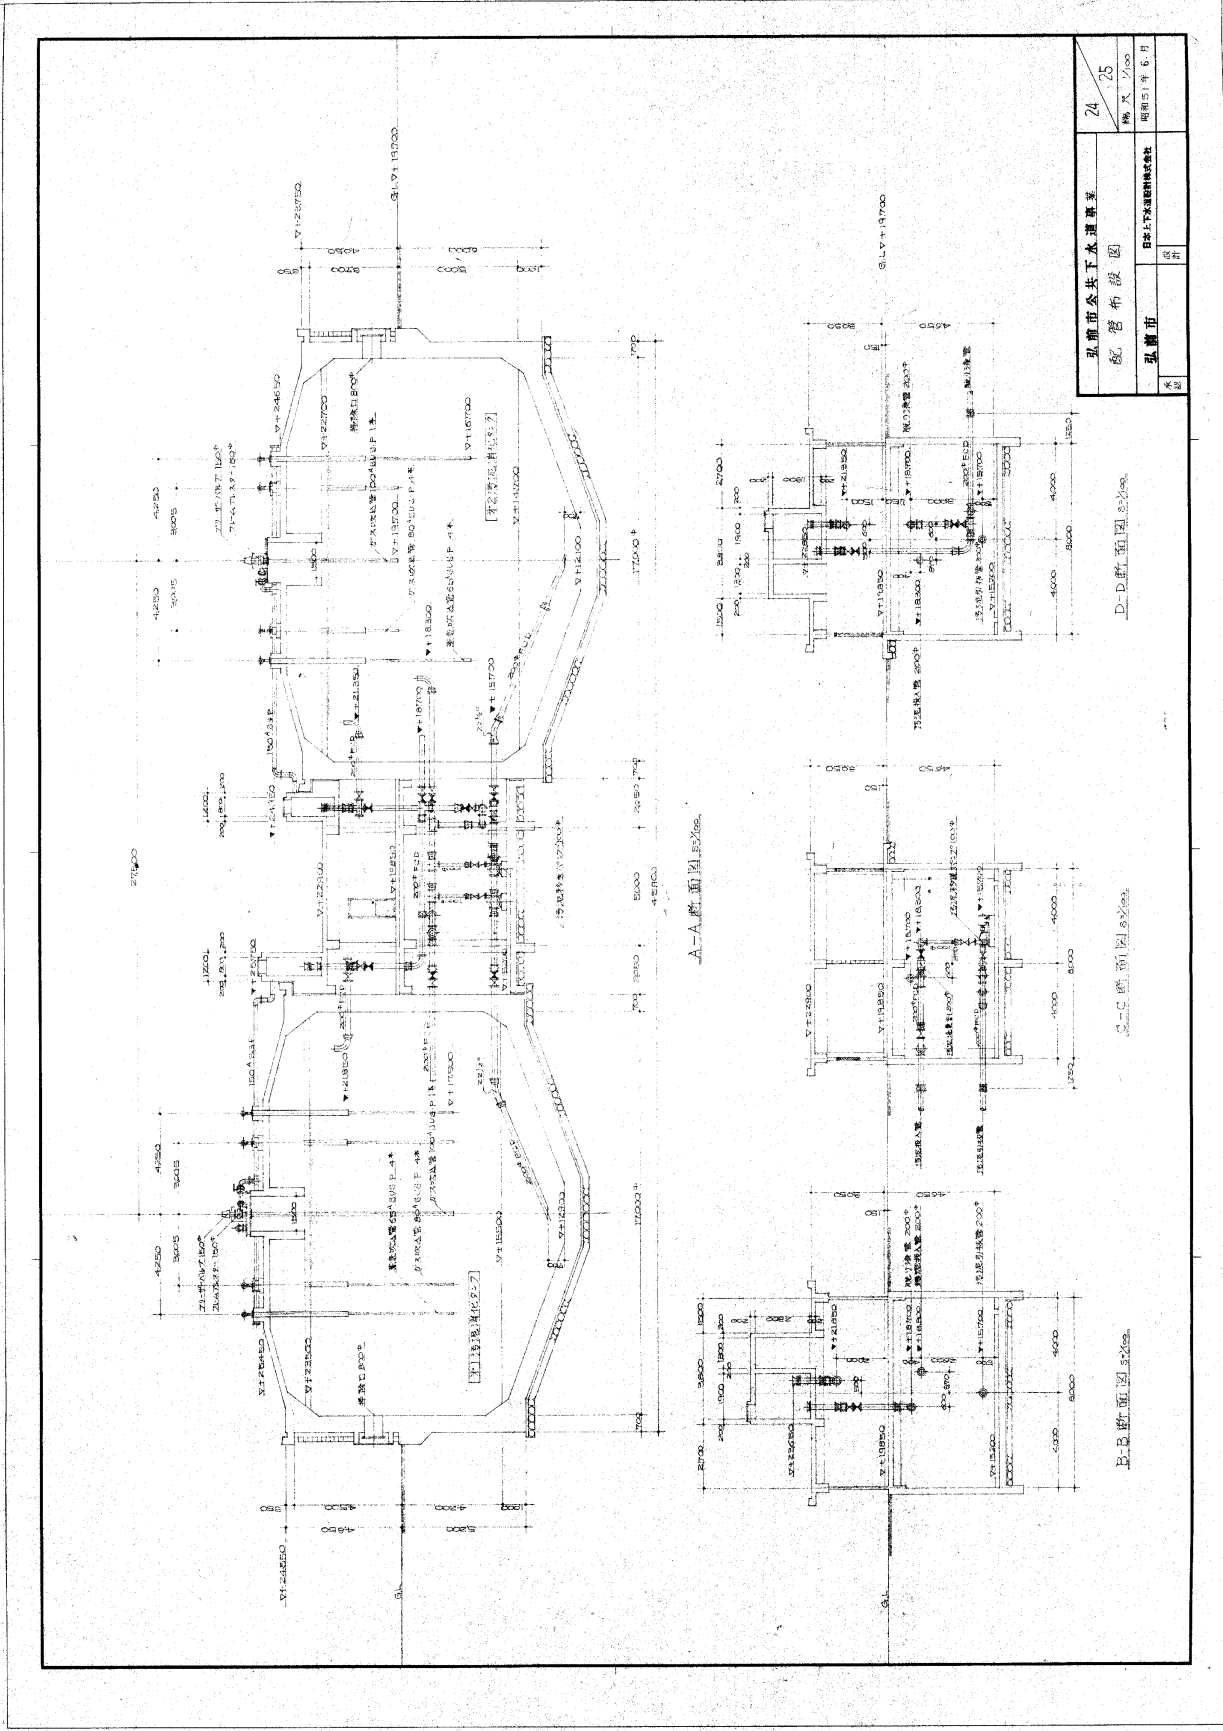


弘前市公共下水道事業		24	25
配管布設図		納尺 1/100	
弘前市		昭和51年 6月	
名称	設計	日本下水道建設株式会社	

D-D断面図 5/25

B-B断面図 5/25

A-A断面図 5/25

※図面は当初建設時の内容であり、設備の更新状況等は反映されていないことに留意すること。

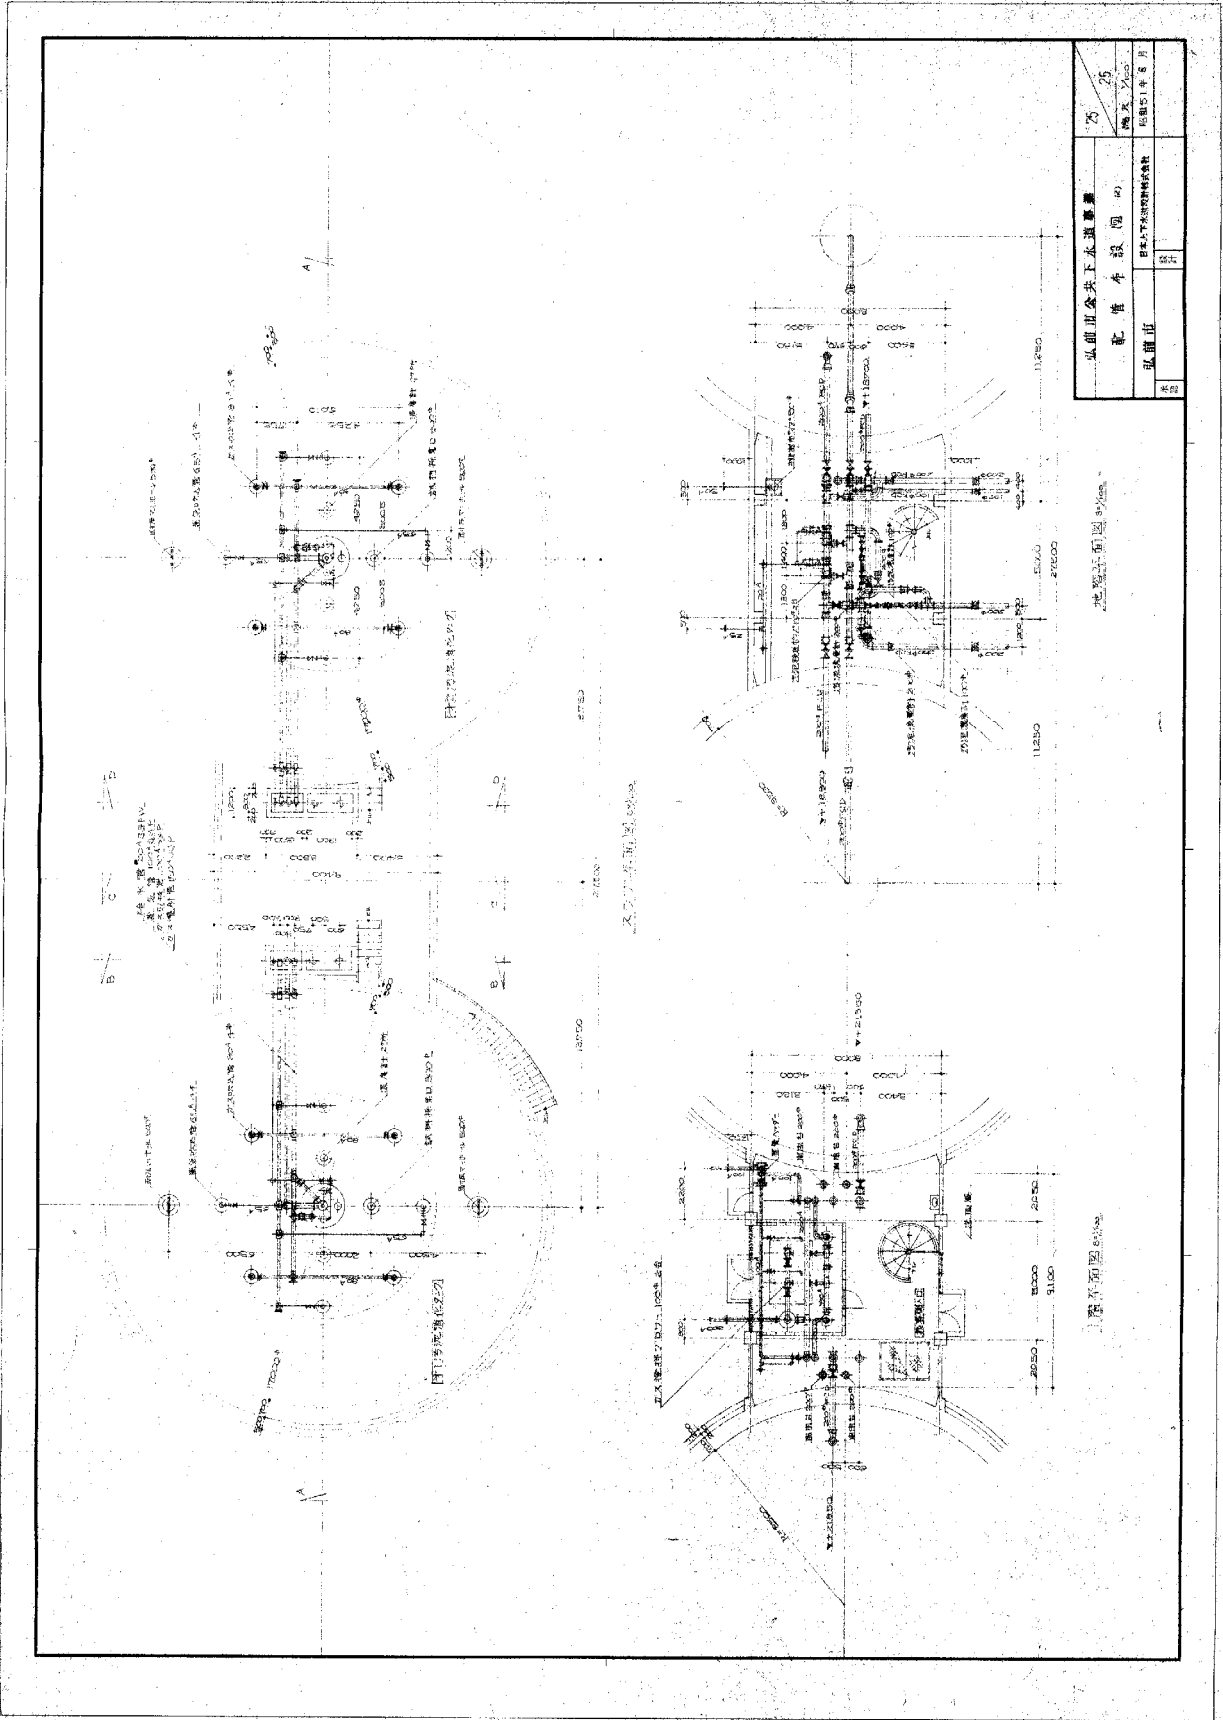




※図面は当初建設時の内容であり、設備の更新状況等は反映されていないことに留意すること。

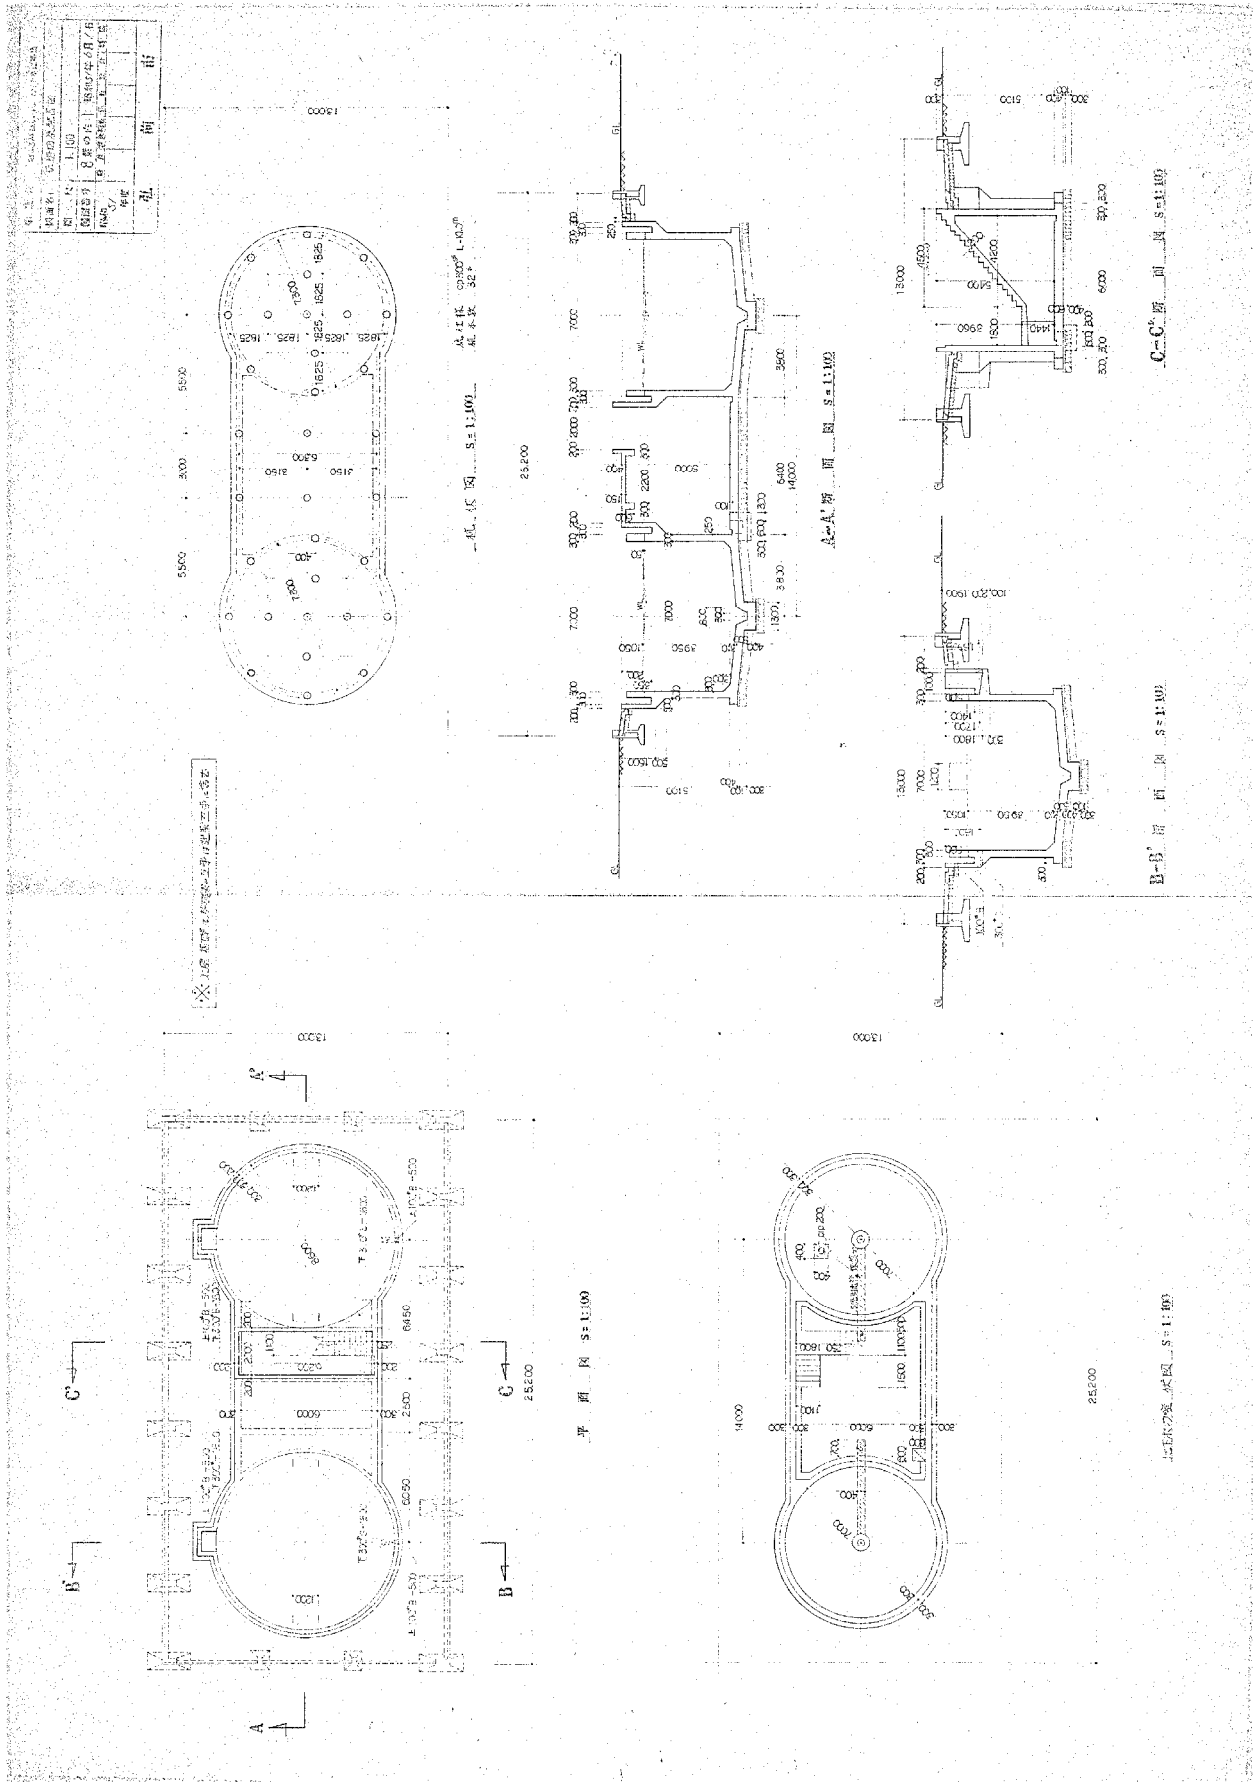


※図面は当初建設時の内容であり、設備の更新状況等は反映されていないことに留意すること。

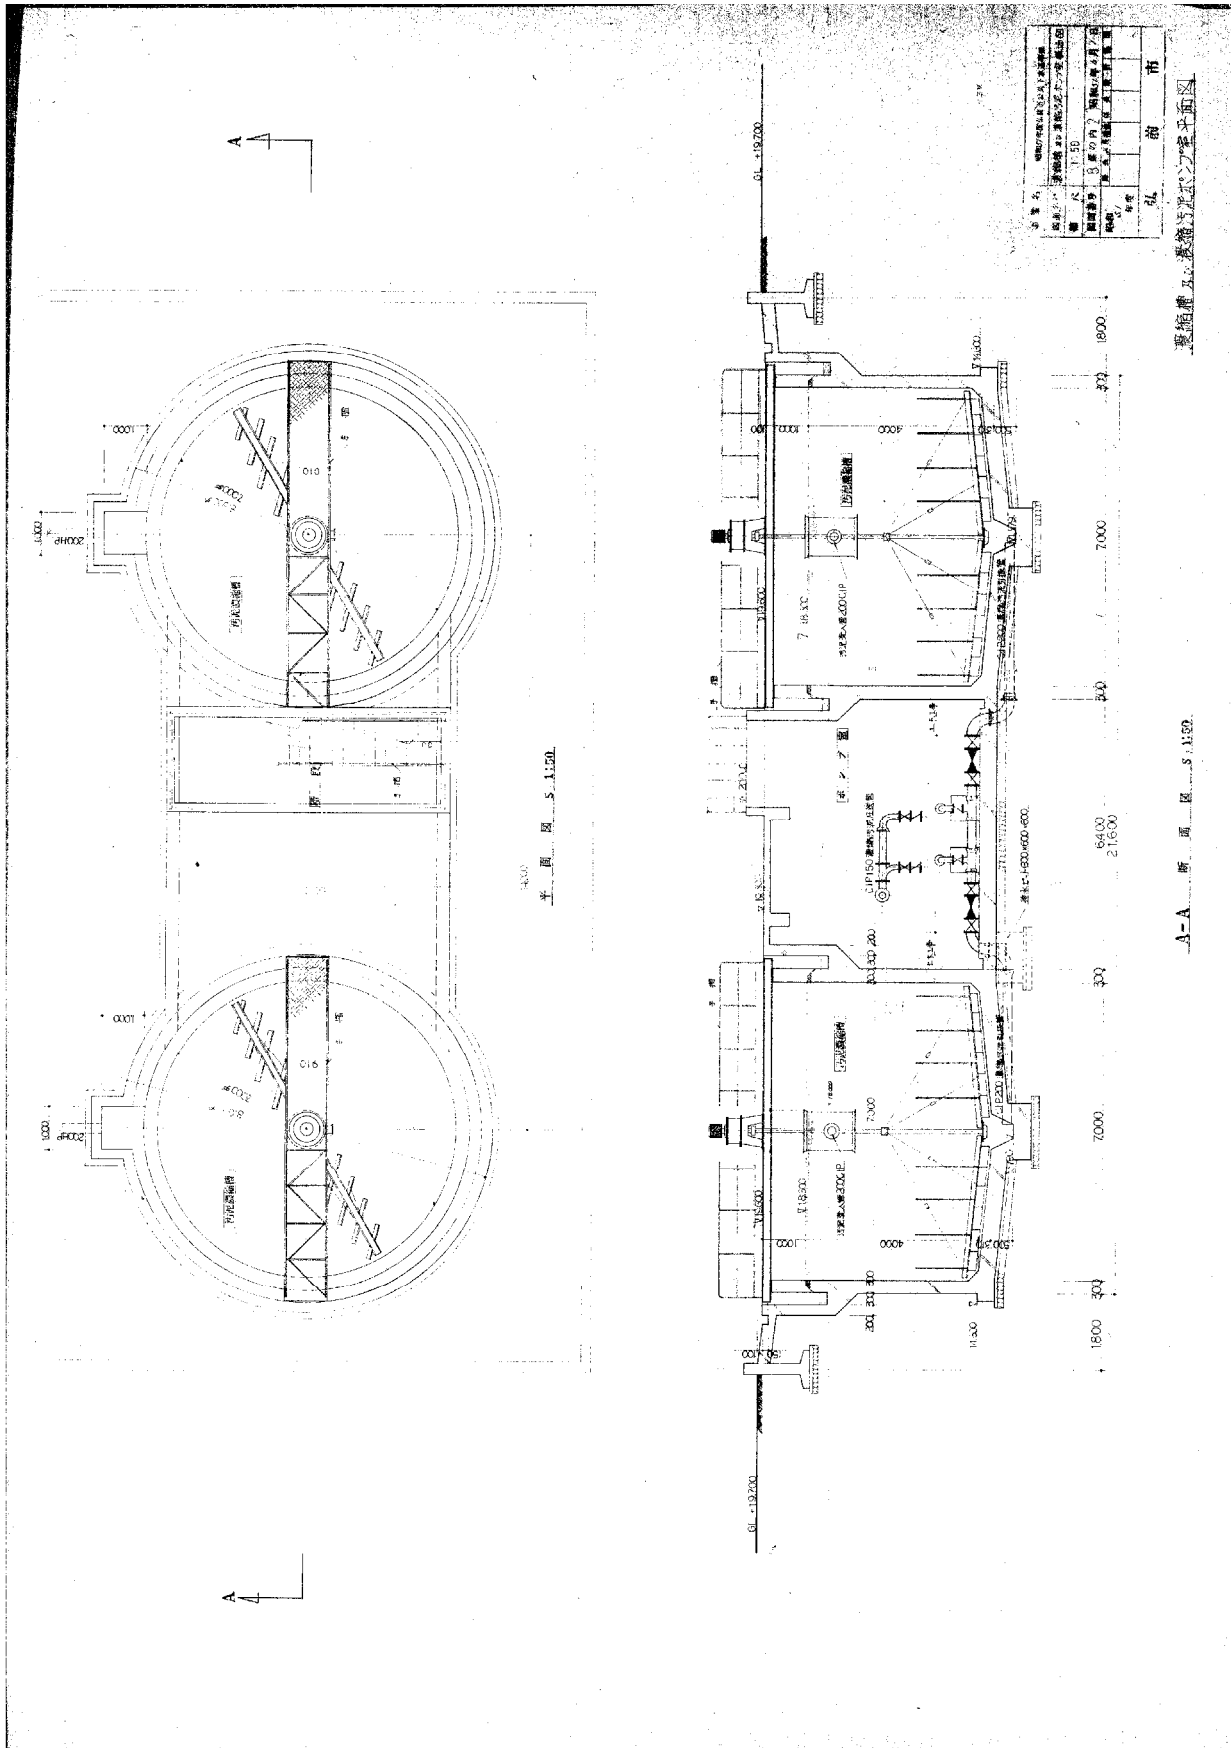


※図面は当初建設時の内容であり、設備の更新状況等は反映されていないことに留意すること。

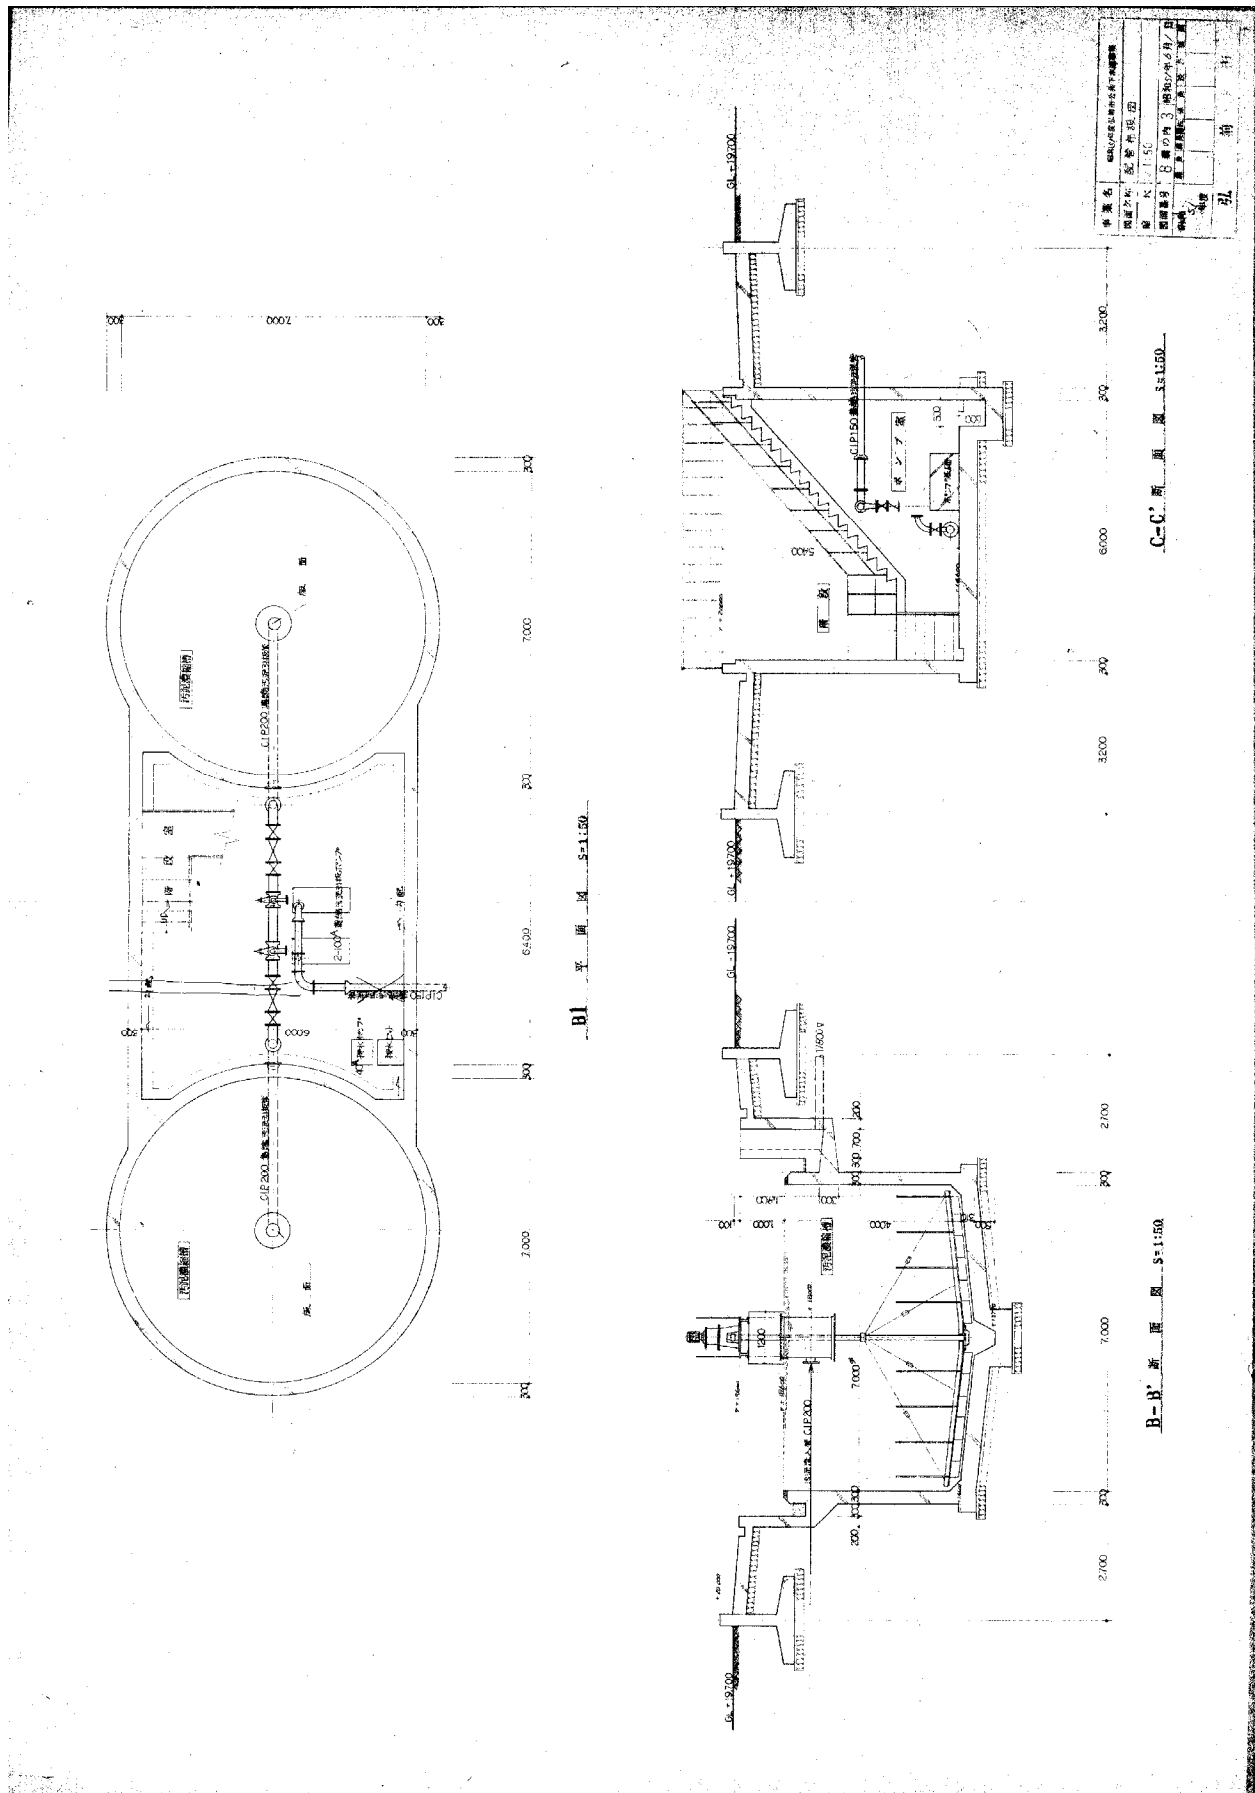

※図面は当初建設時の内容であり、設備の更新状況等は反映されていないことに留意すること。

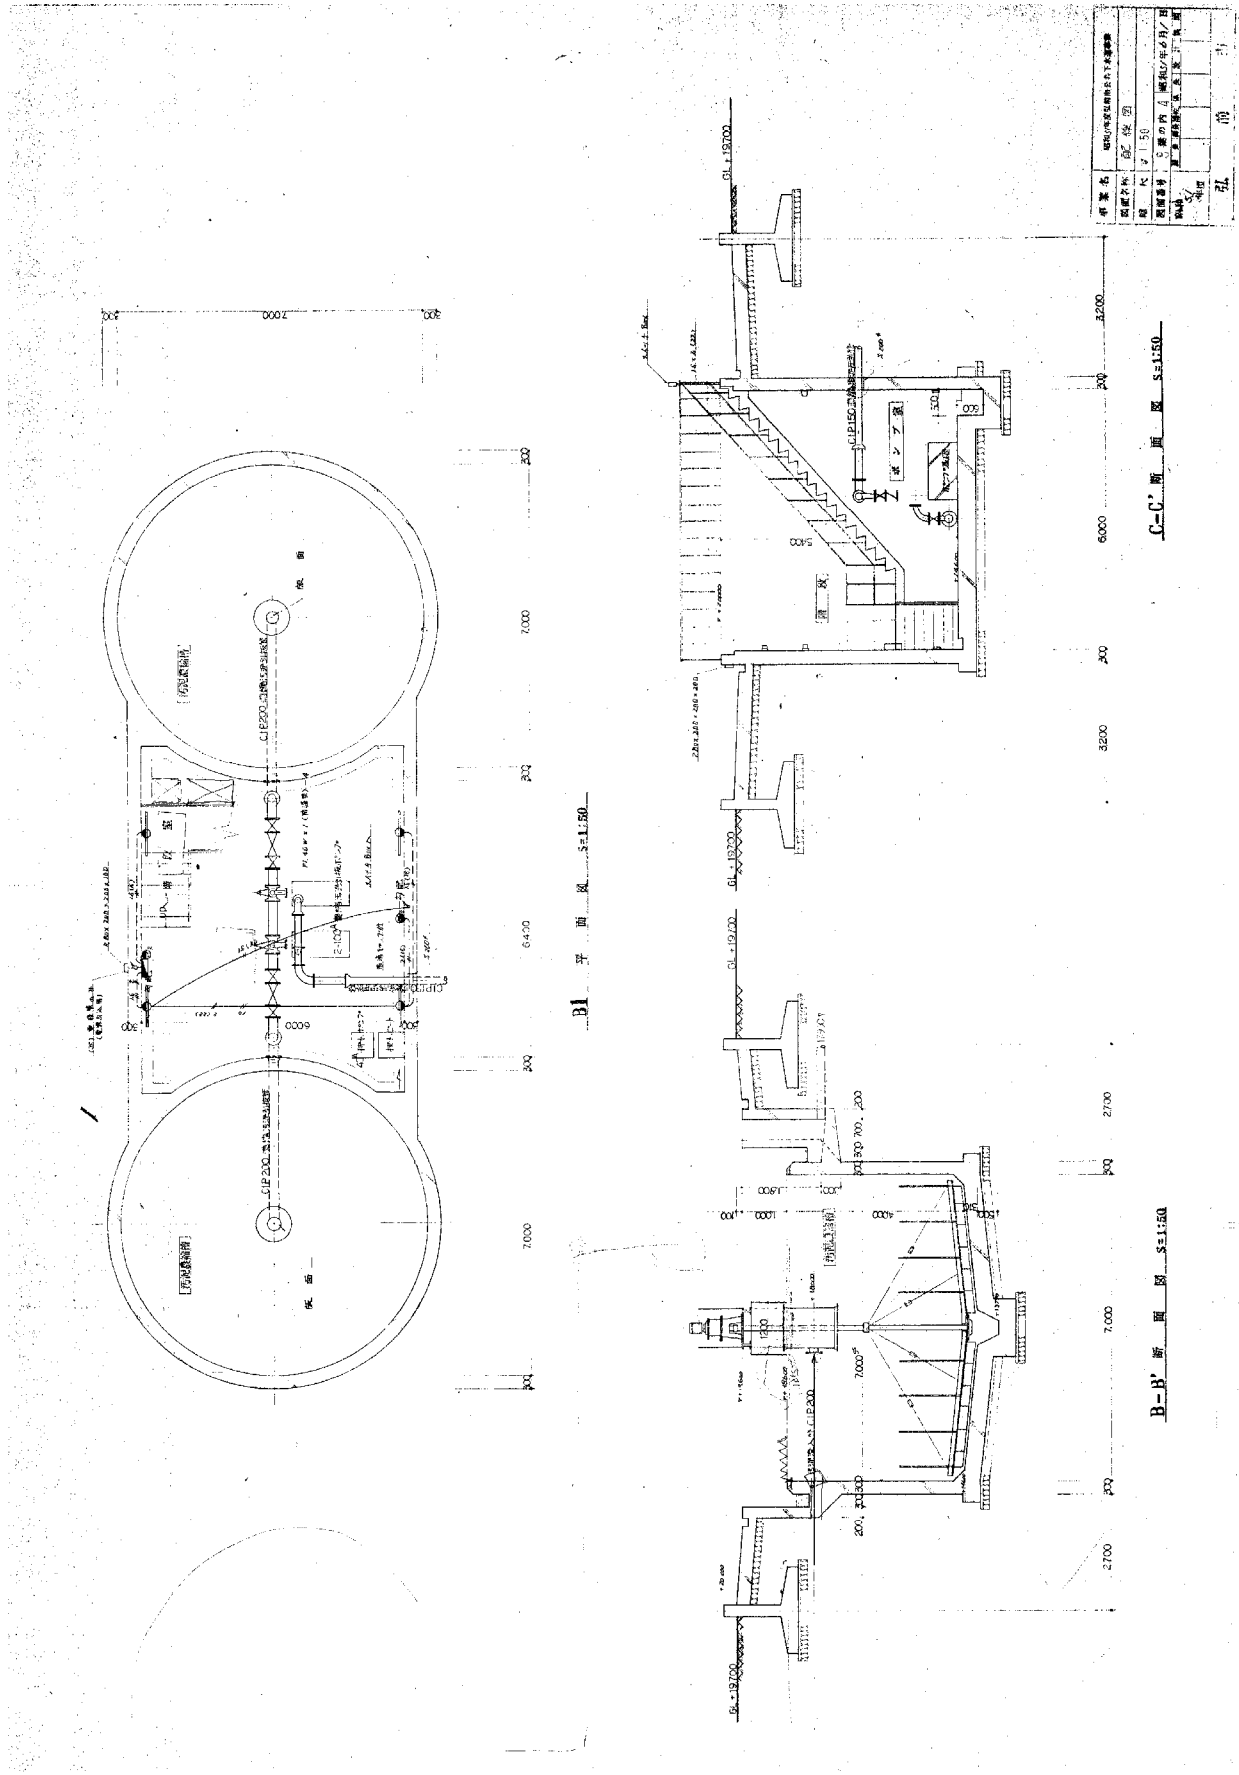

※図面は当初建設時の内容であり、設備の更新状況等は反映されていないことに留意すること。

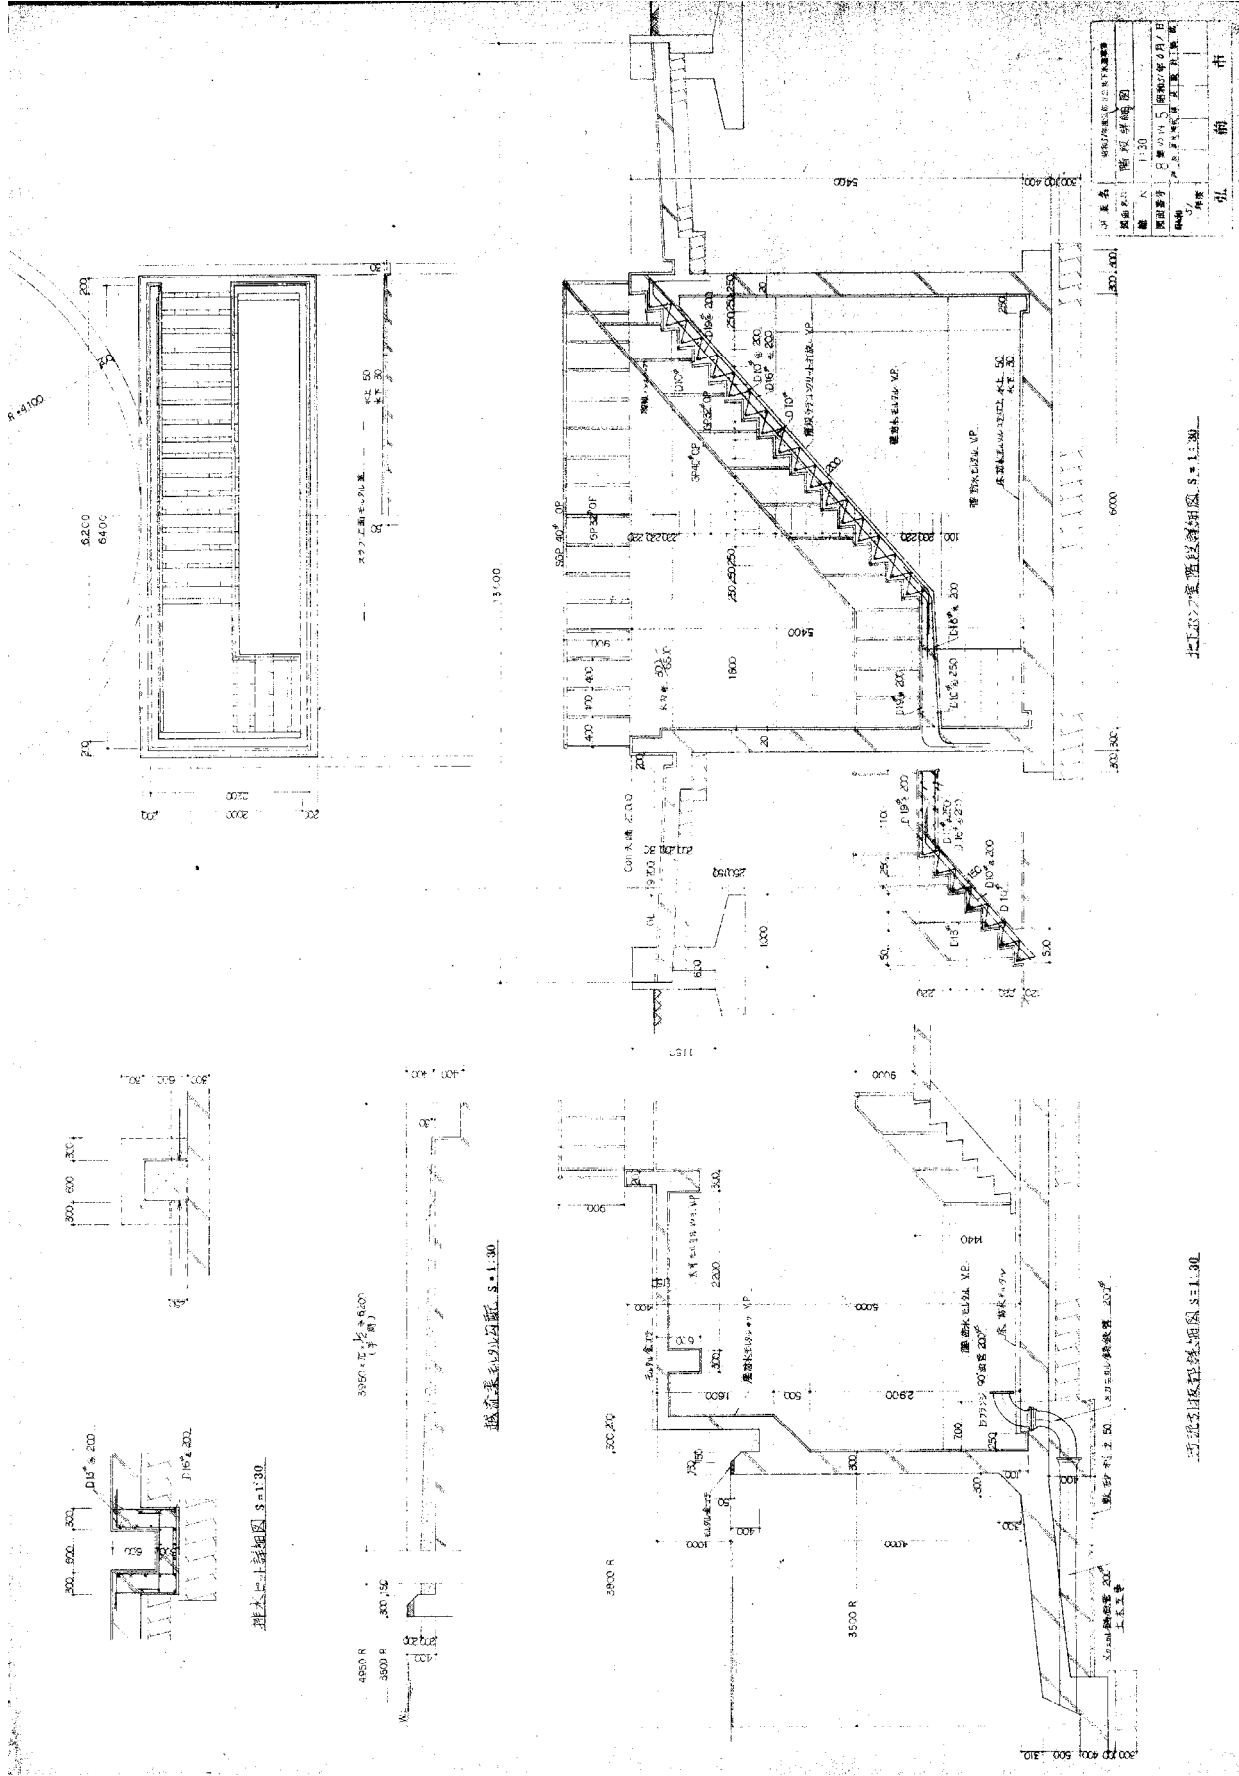











※図面は当初建設時の内容であり、設備の更新状況等は反映されていないことに留意すること。


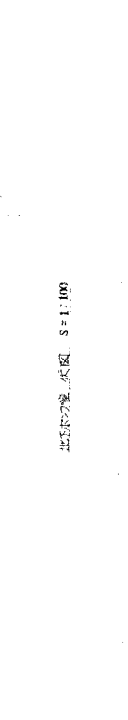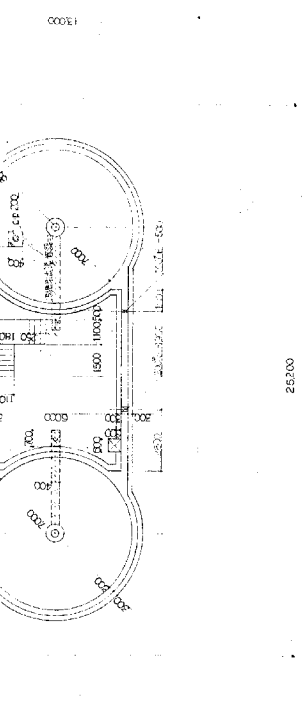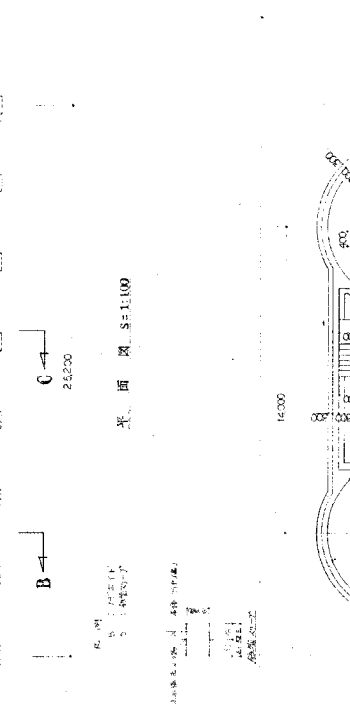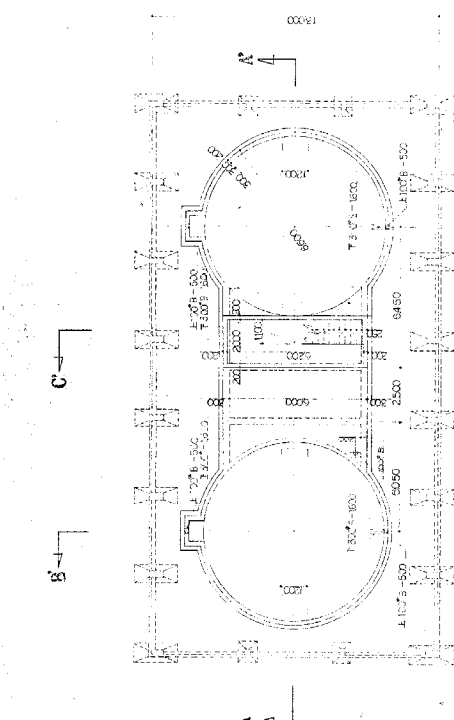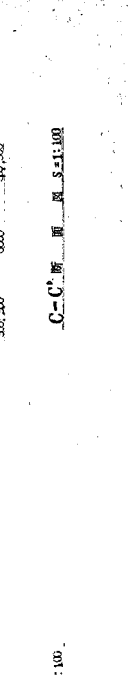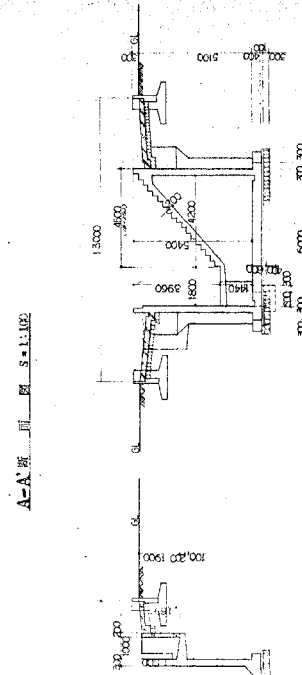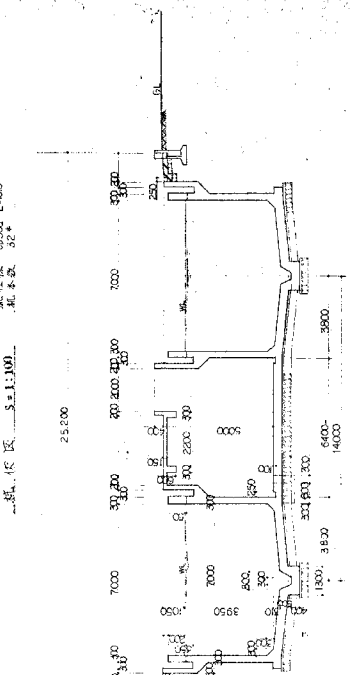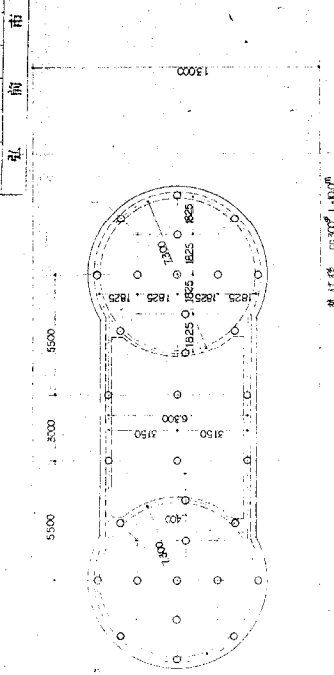

※図面は当初建設時の内容であり、設備の更新状況等は反映されていないことに留意すること。

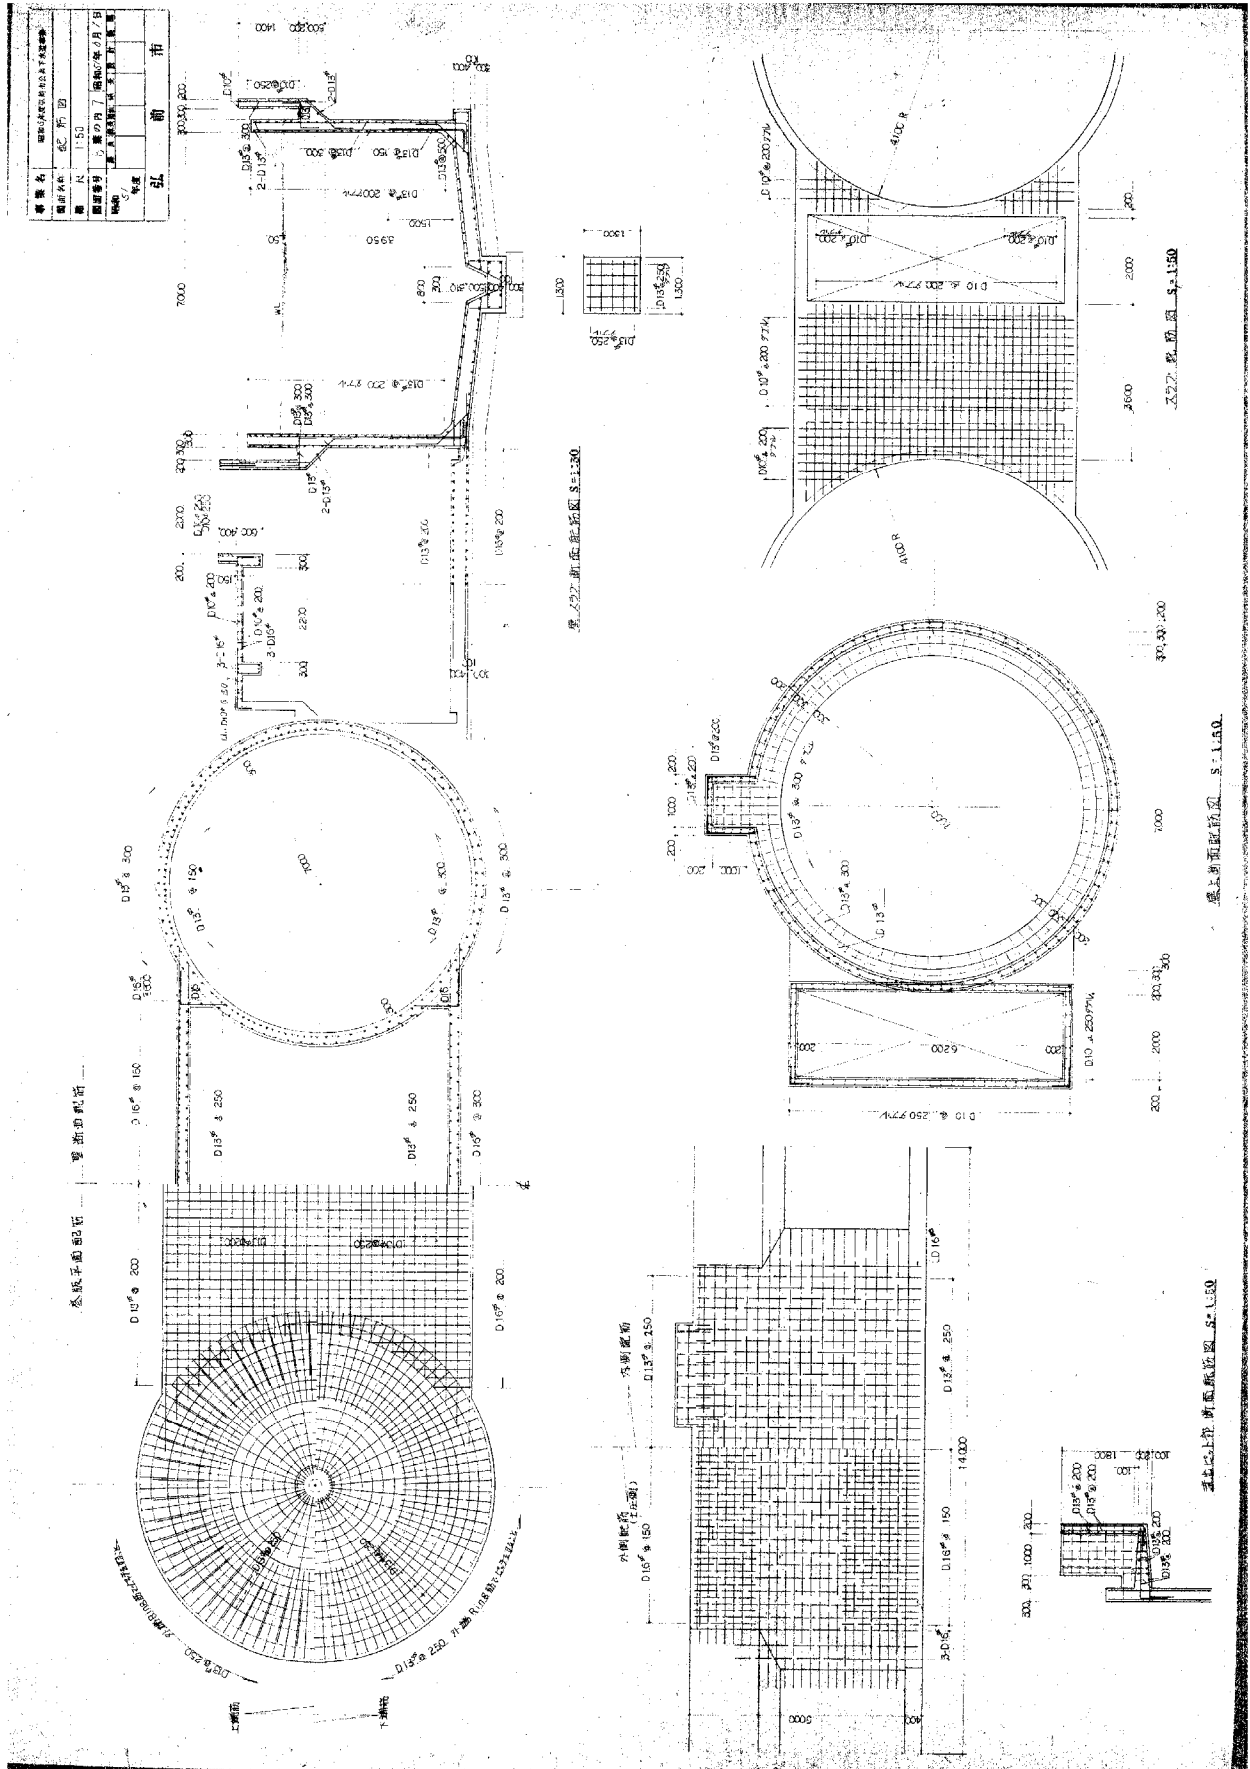

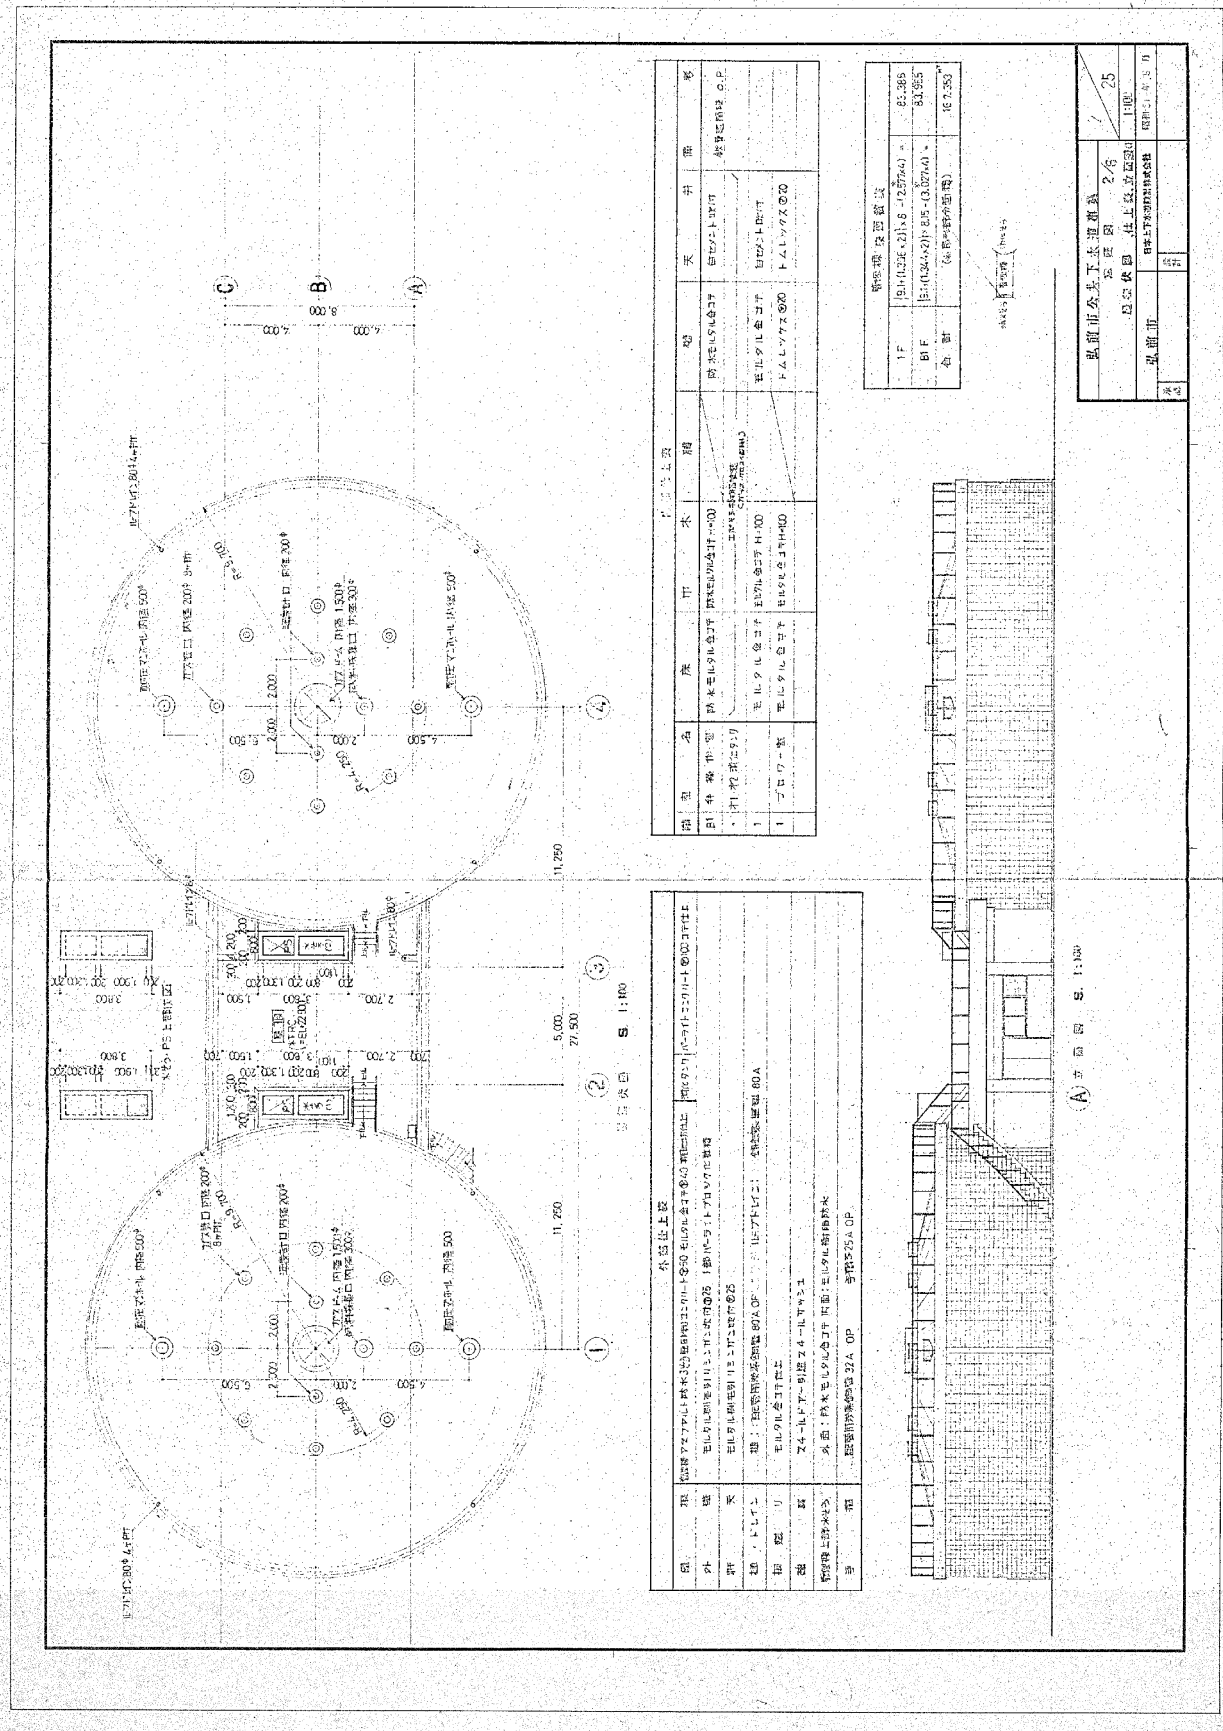






※図面は当初建設時の内容であり、設備の更新状況等は反映されていないことに留意すること。

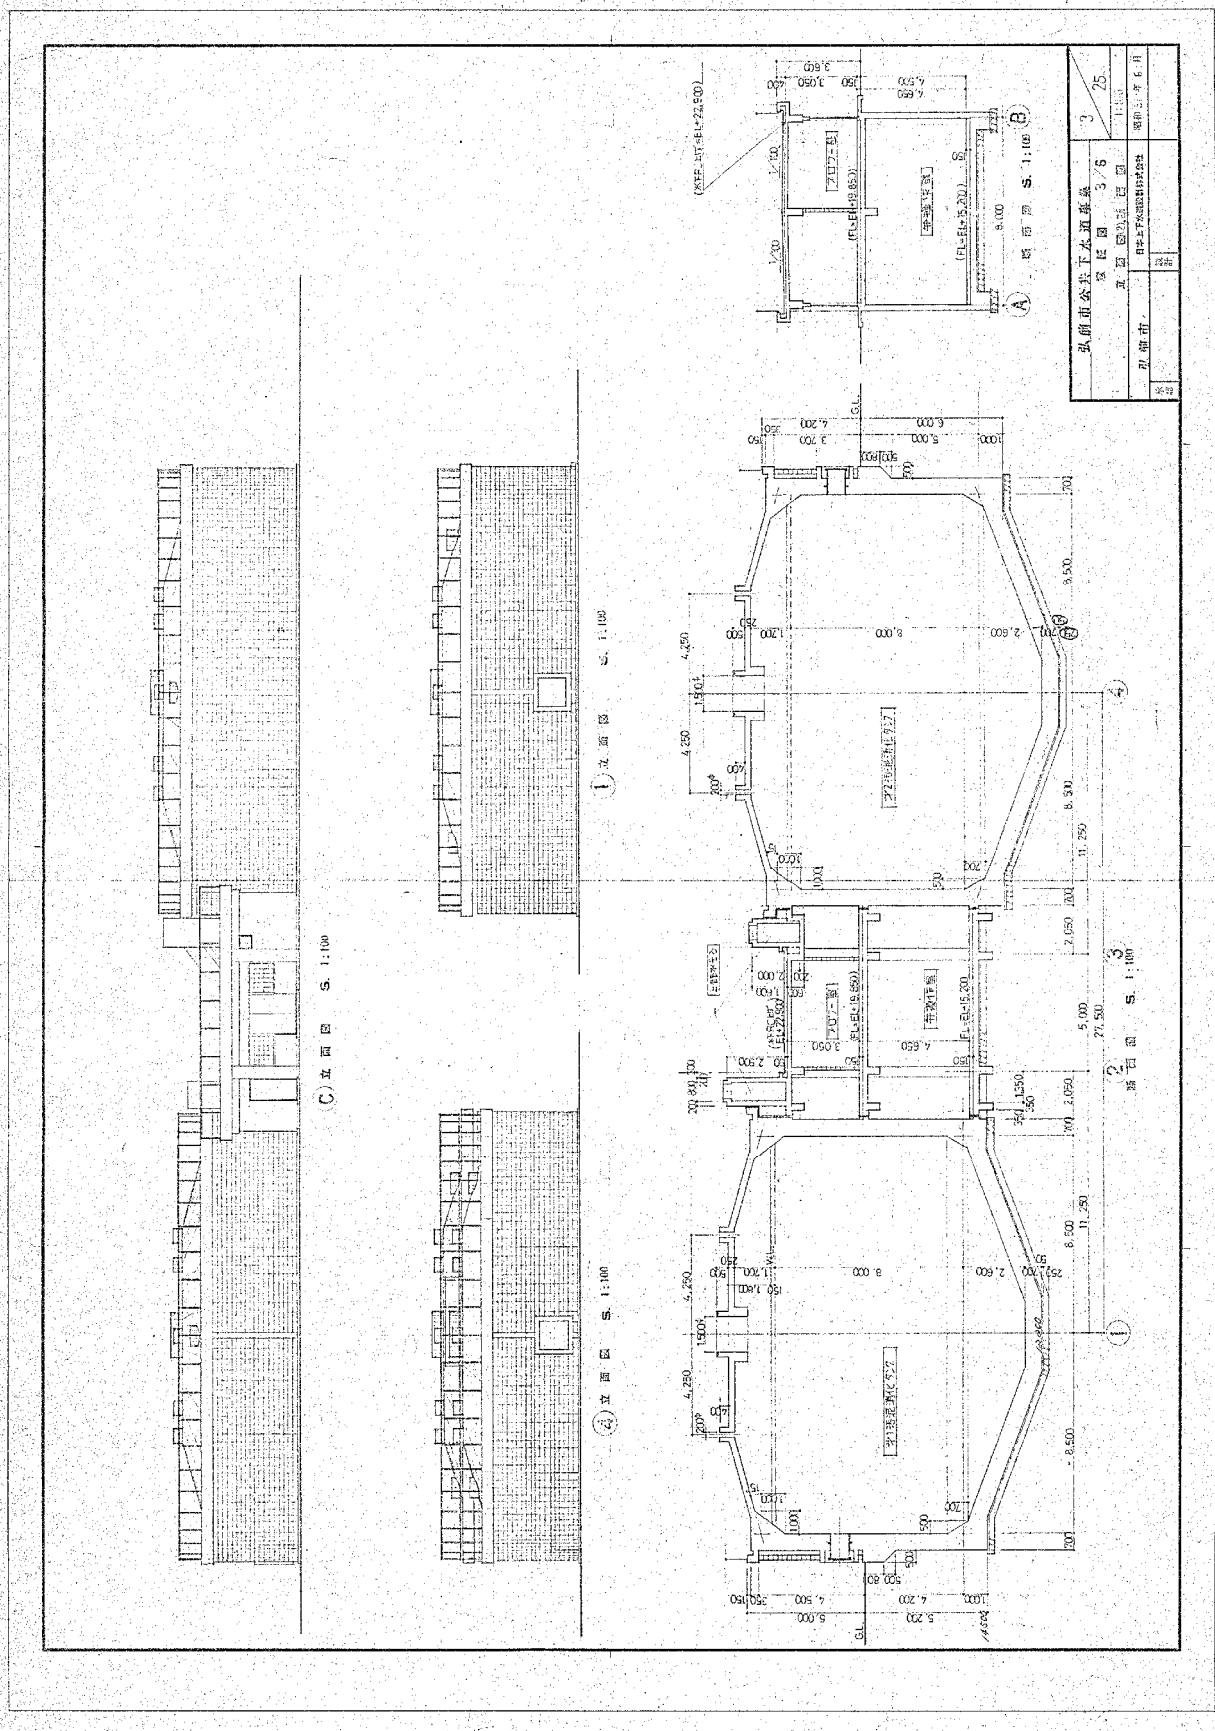


※図面は当初建設時の内容であり、設備の更新状況等は反映されていないことに留意すること。

別紙 11 汚泥焼却設備撤去範囲（機械設備）

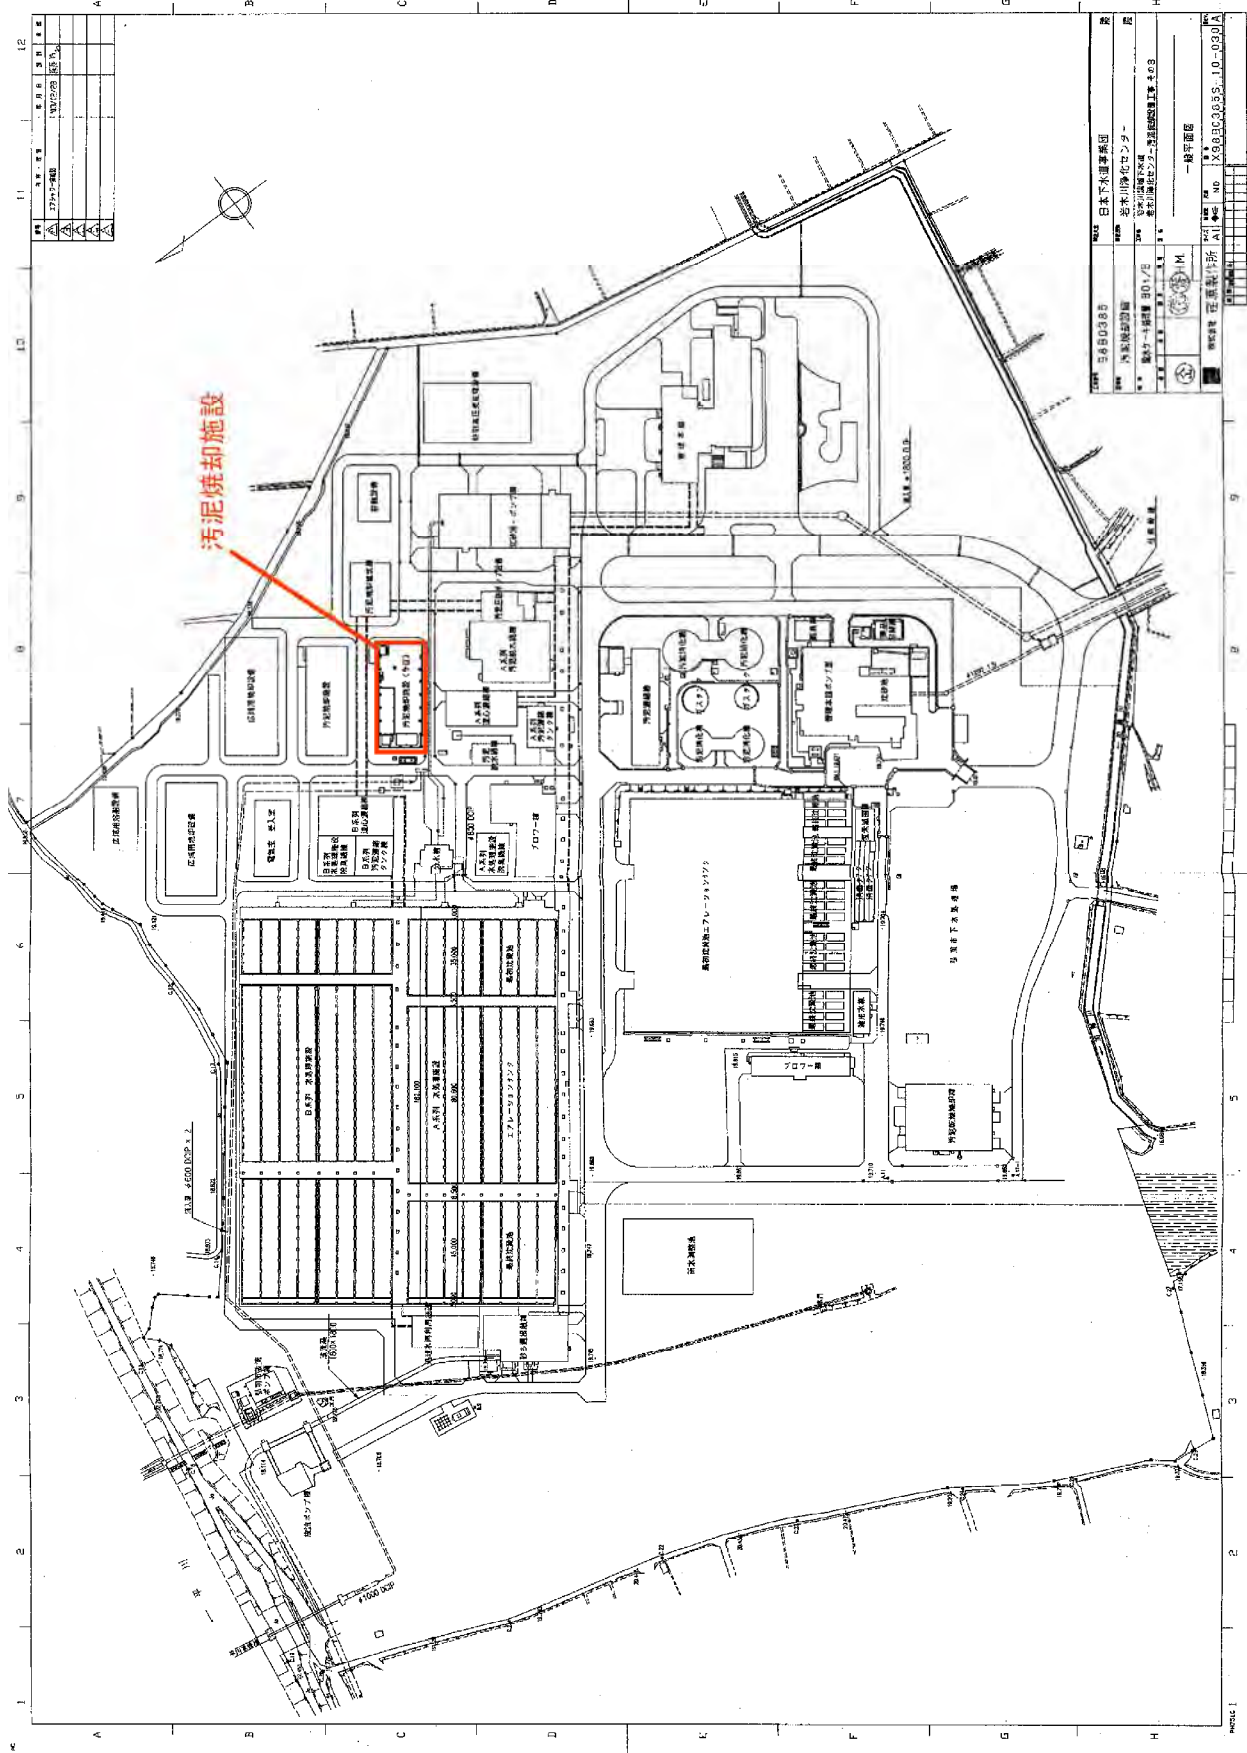


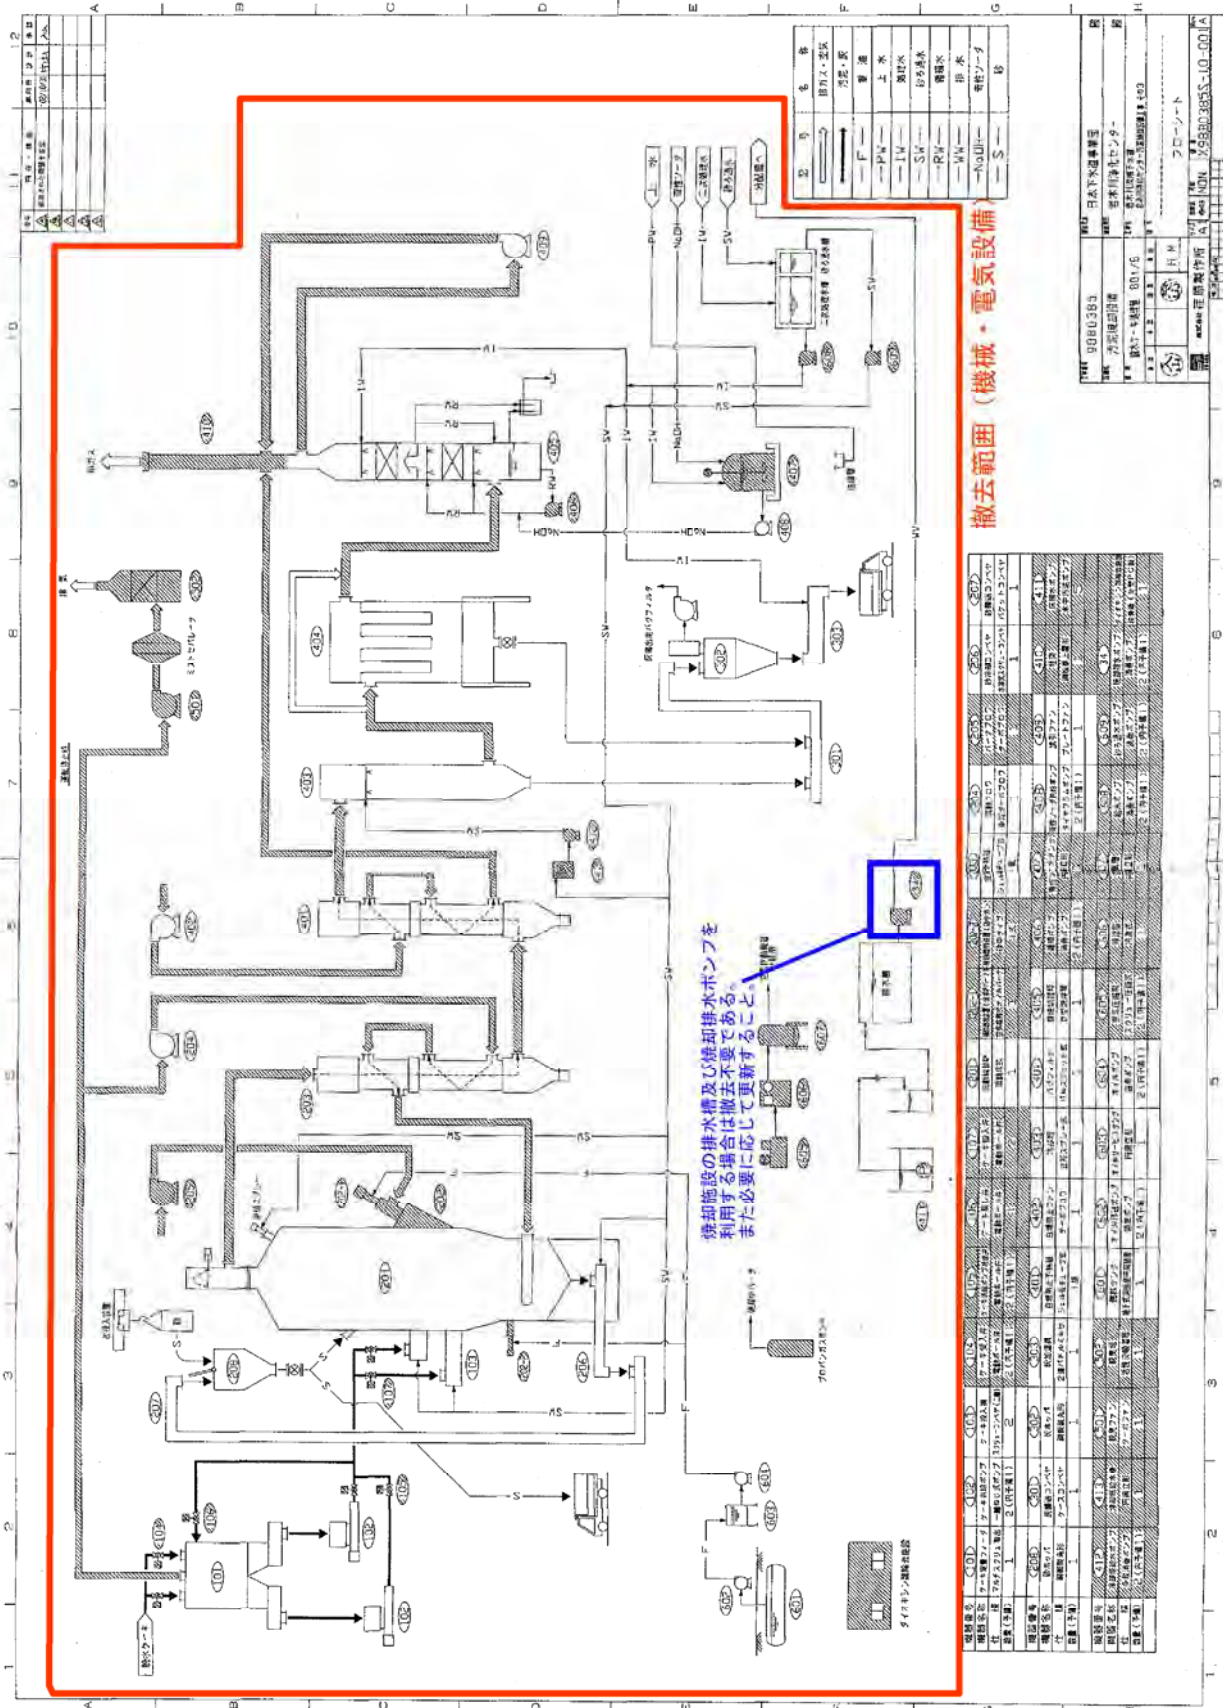

焼却施設の排水槽及び焼却排水ポンプを
利用する場合は撤去不要である。
また必要に応じて更新すること。


撤去範囲 (機械・電気設備)

記号	名称
→	排水・空排
→	汚泥・灰
→	普通
→	上水
→	処理水
→	貯留水
→	循環水
→	排水
→	雨水
→	その他




撤去参考図
 (撤去範囲は2ページ目フローシートによる)

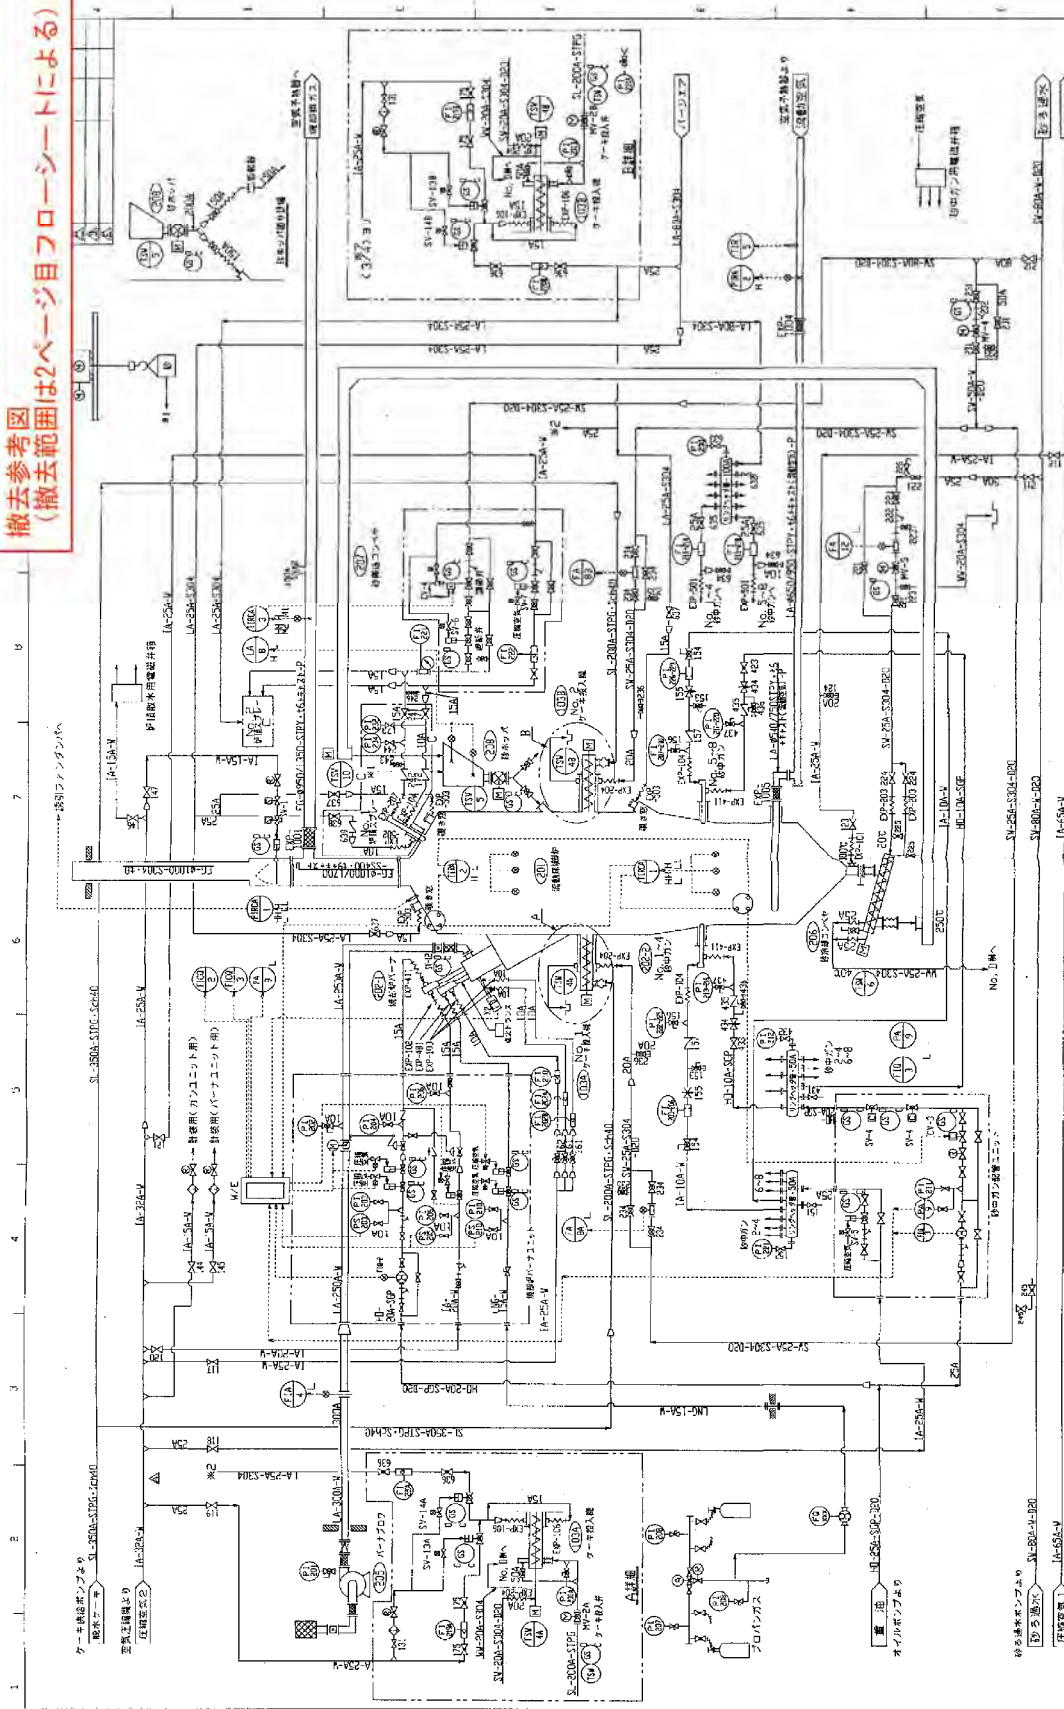



撤去参考図
(撤去範囲は2ページ目フローシートによる)

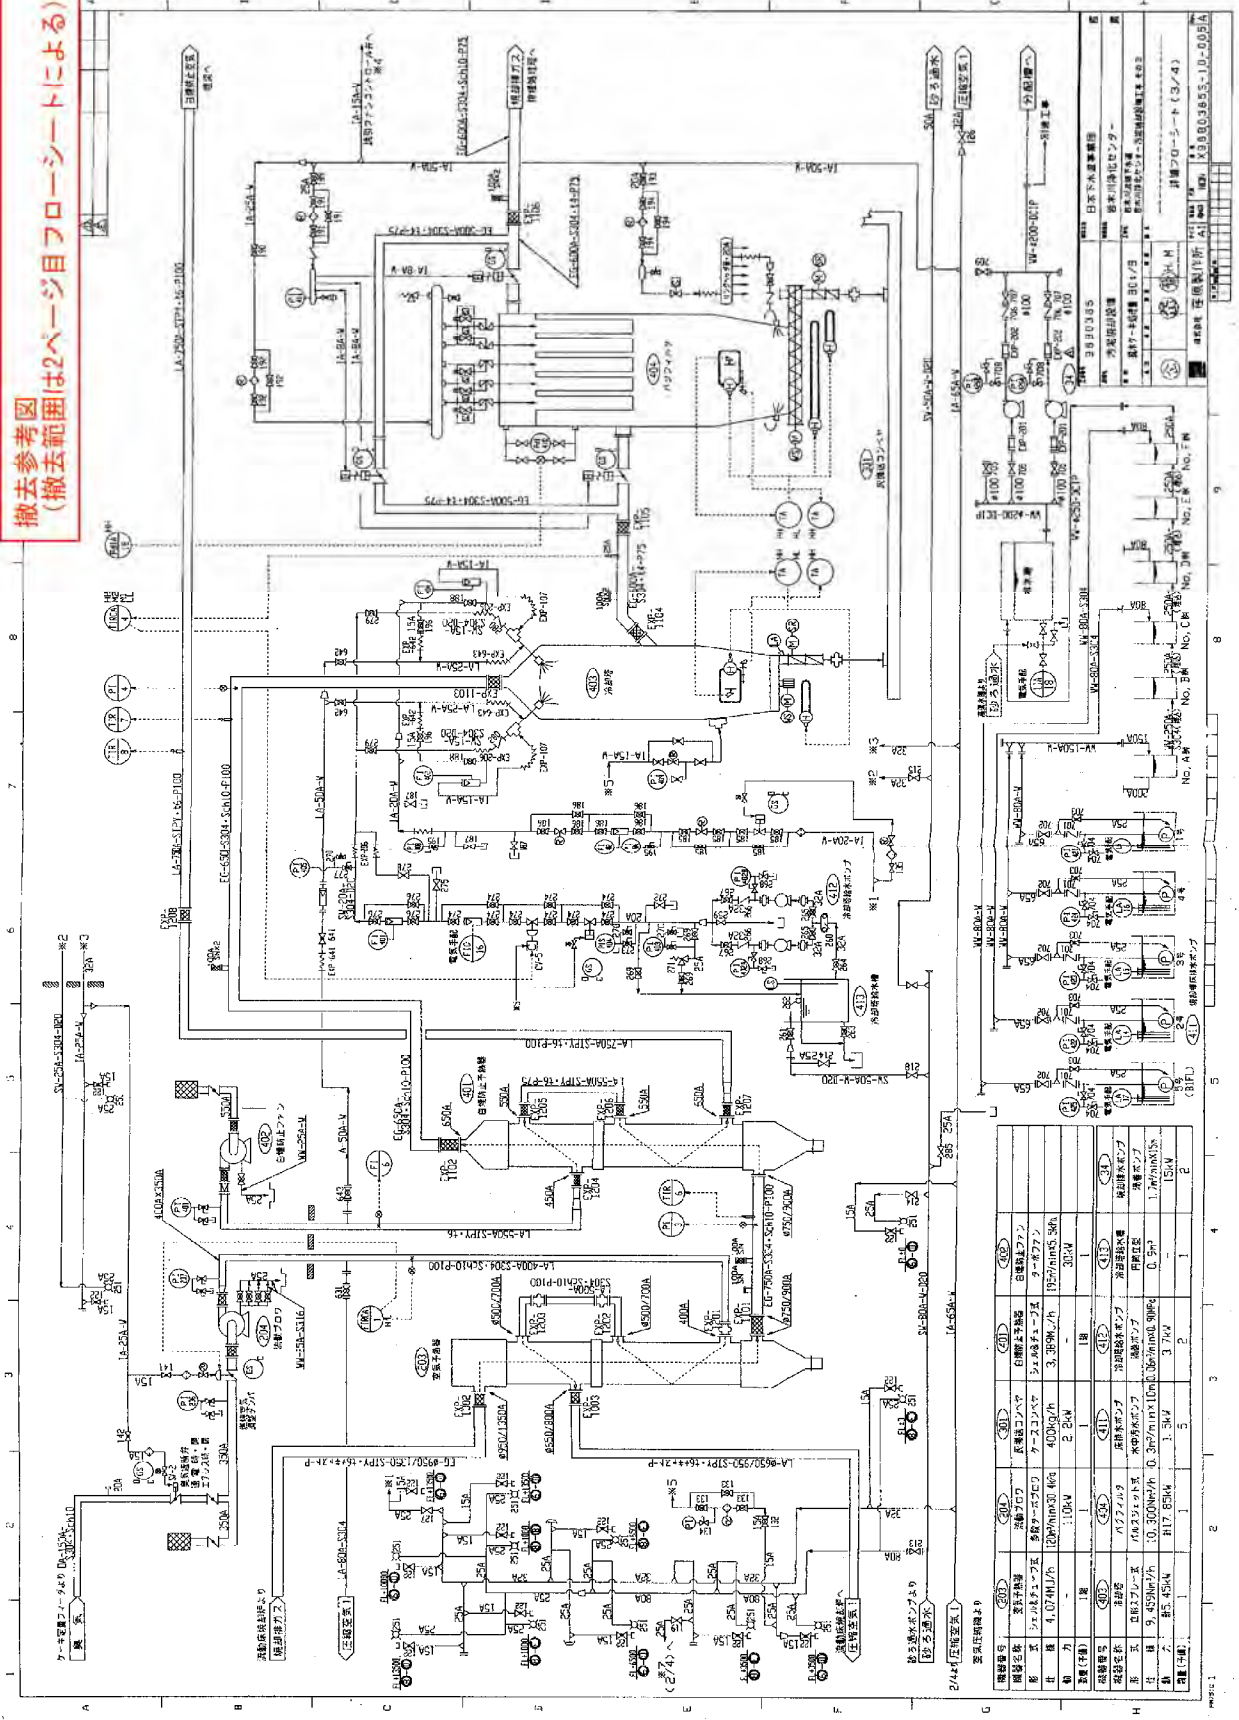




撤去参考図
 (撤去範囲は2ページ目フローシートによる)

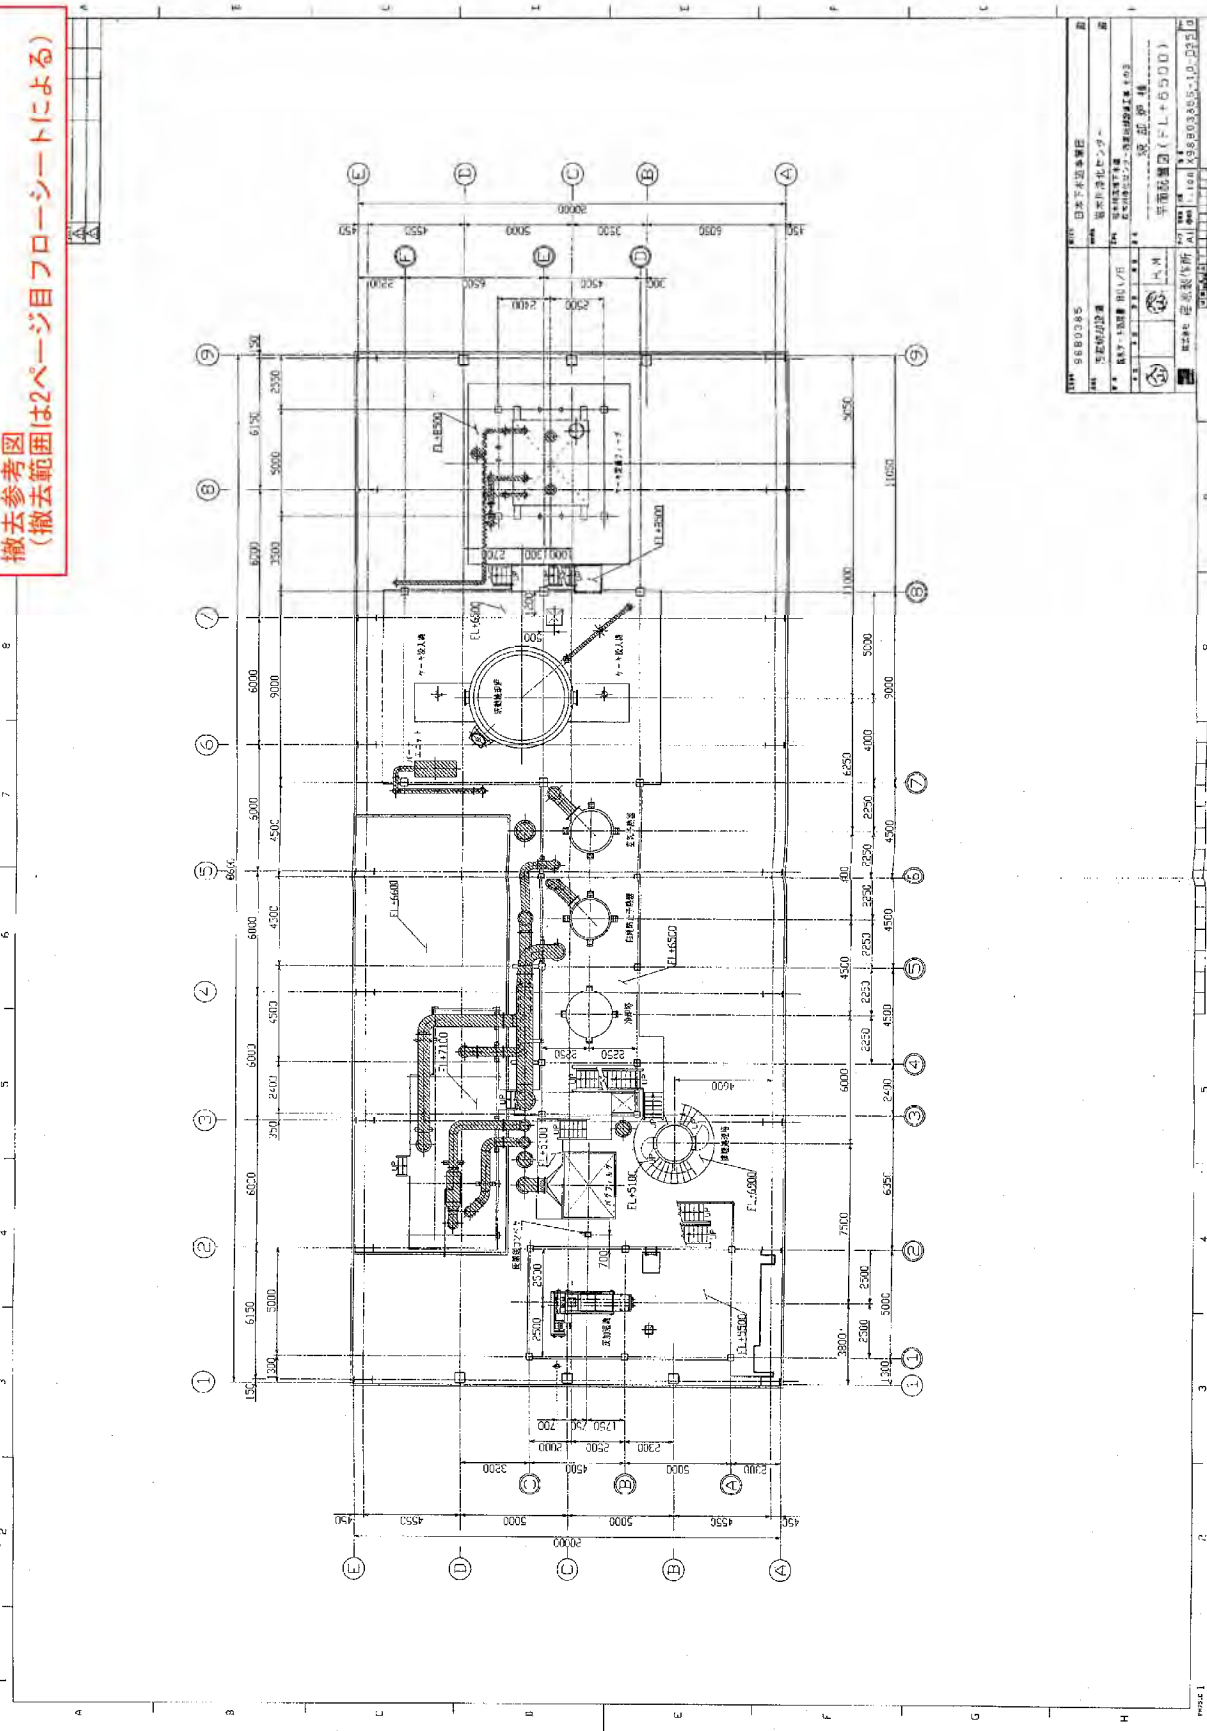


100	98800385	000	日本下水道事業団
撤去参考図
(撤去範囲は2ページ目フローシートによる)

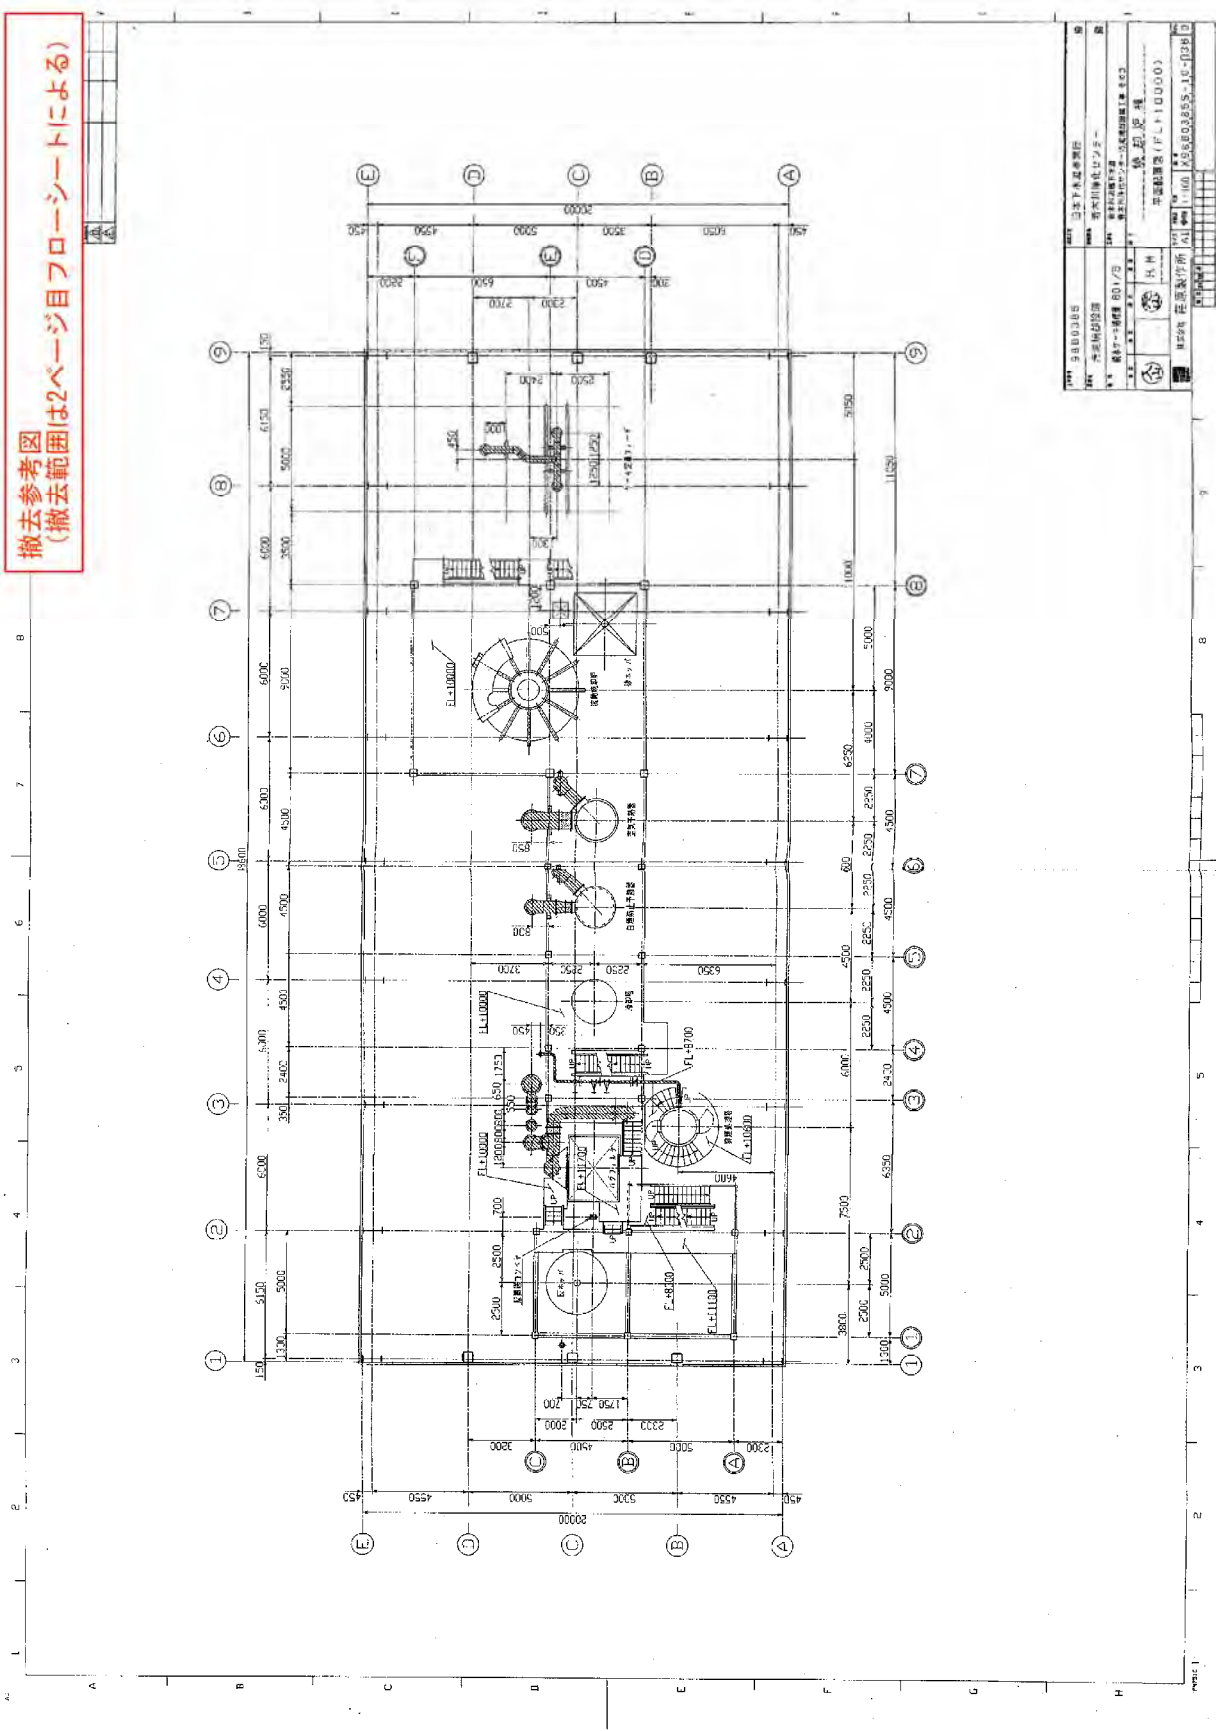


撤去参考図
(撤去範囲は2ページ目フローシートによる)

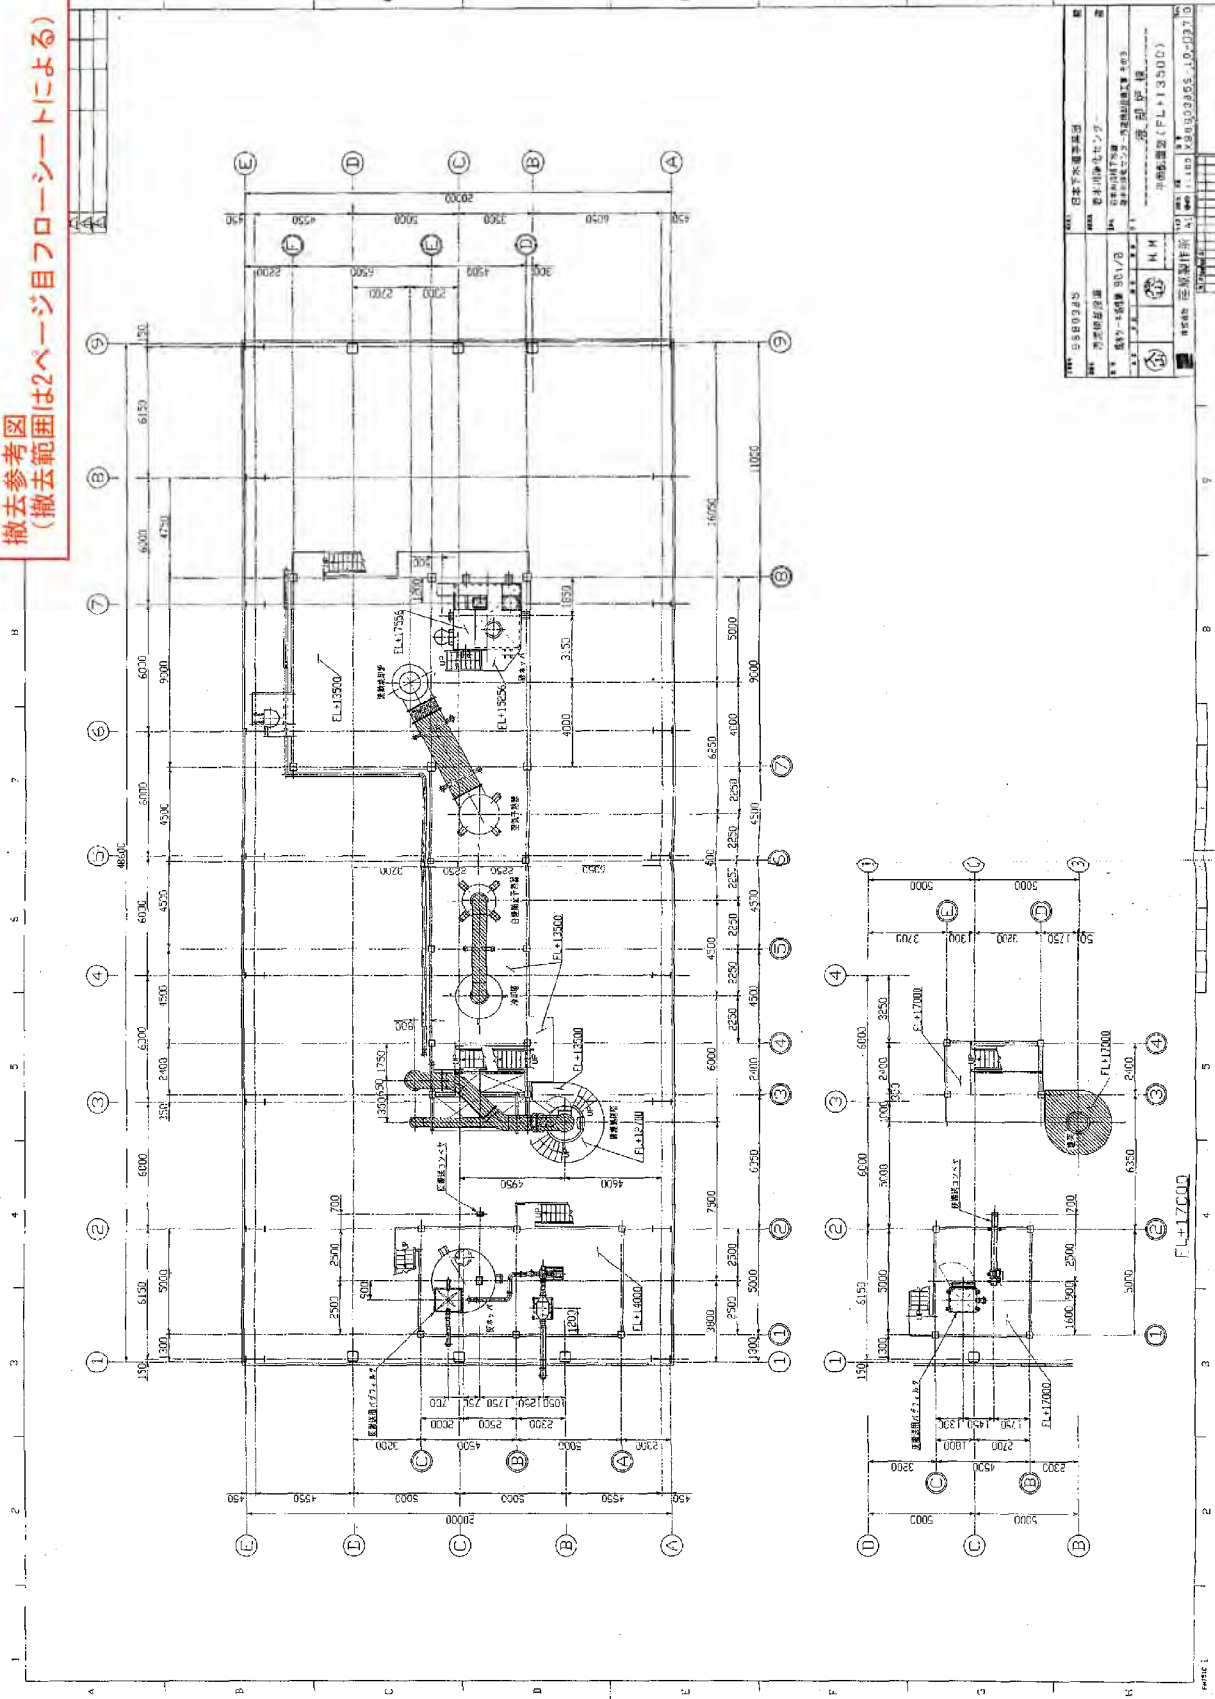



撤去参考図
 (撤去範囲は2ページフロアシートによる)

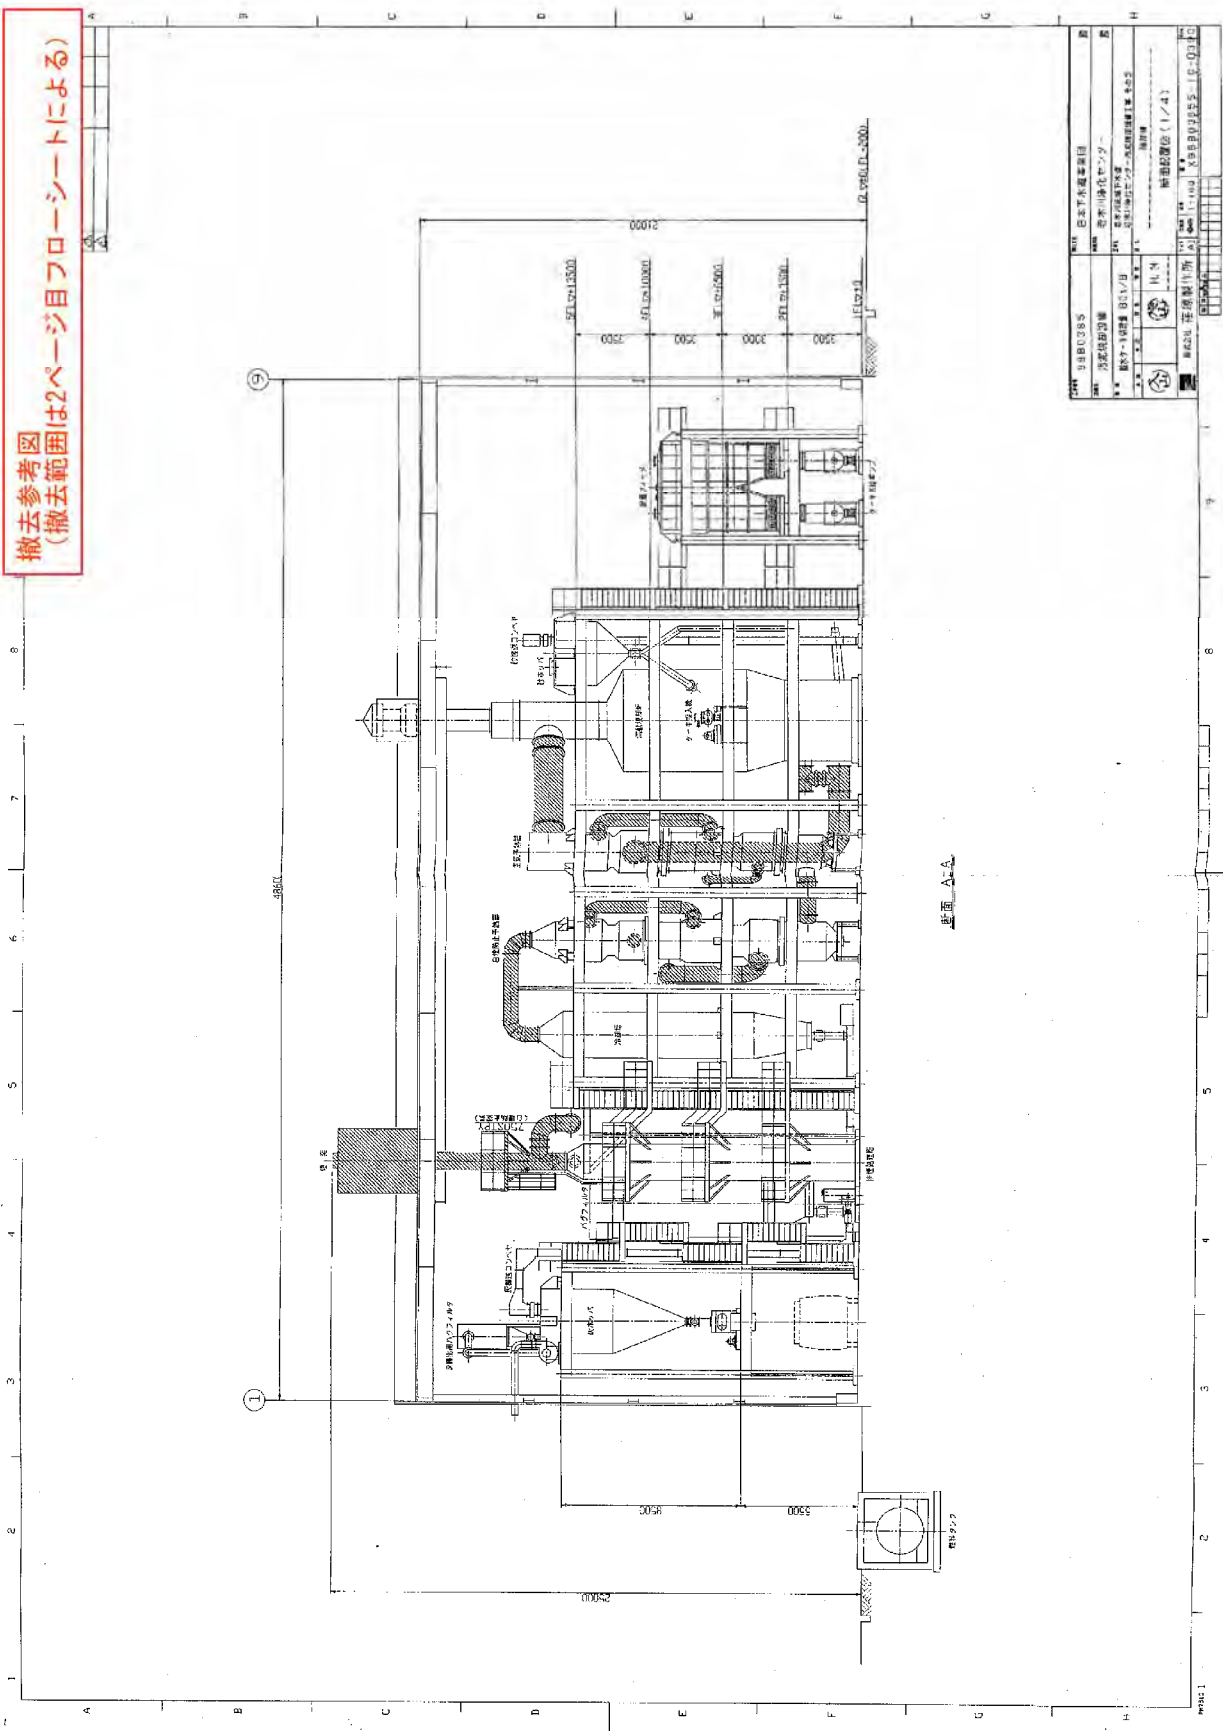



撤去参考図
 (撤去範囲は2ページ目フローシートによる)

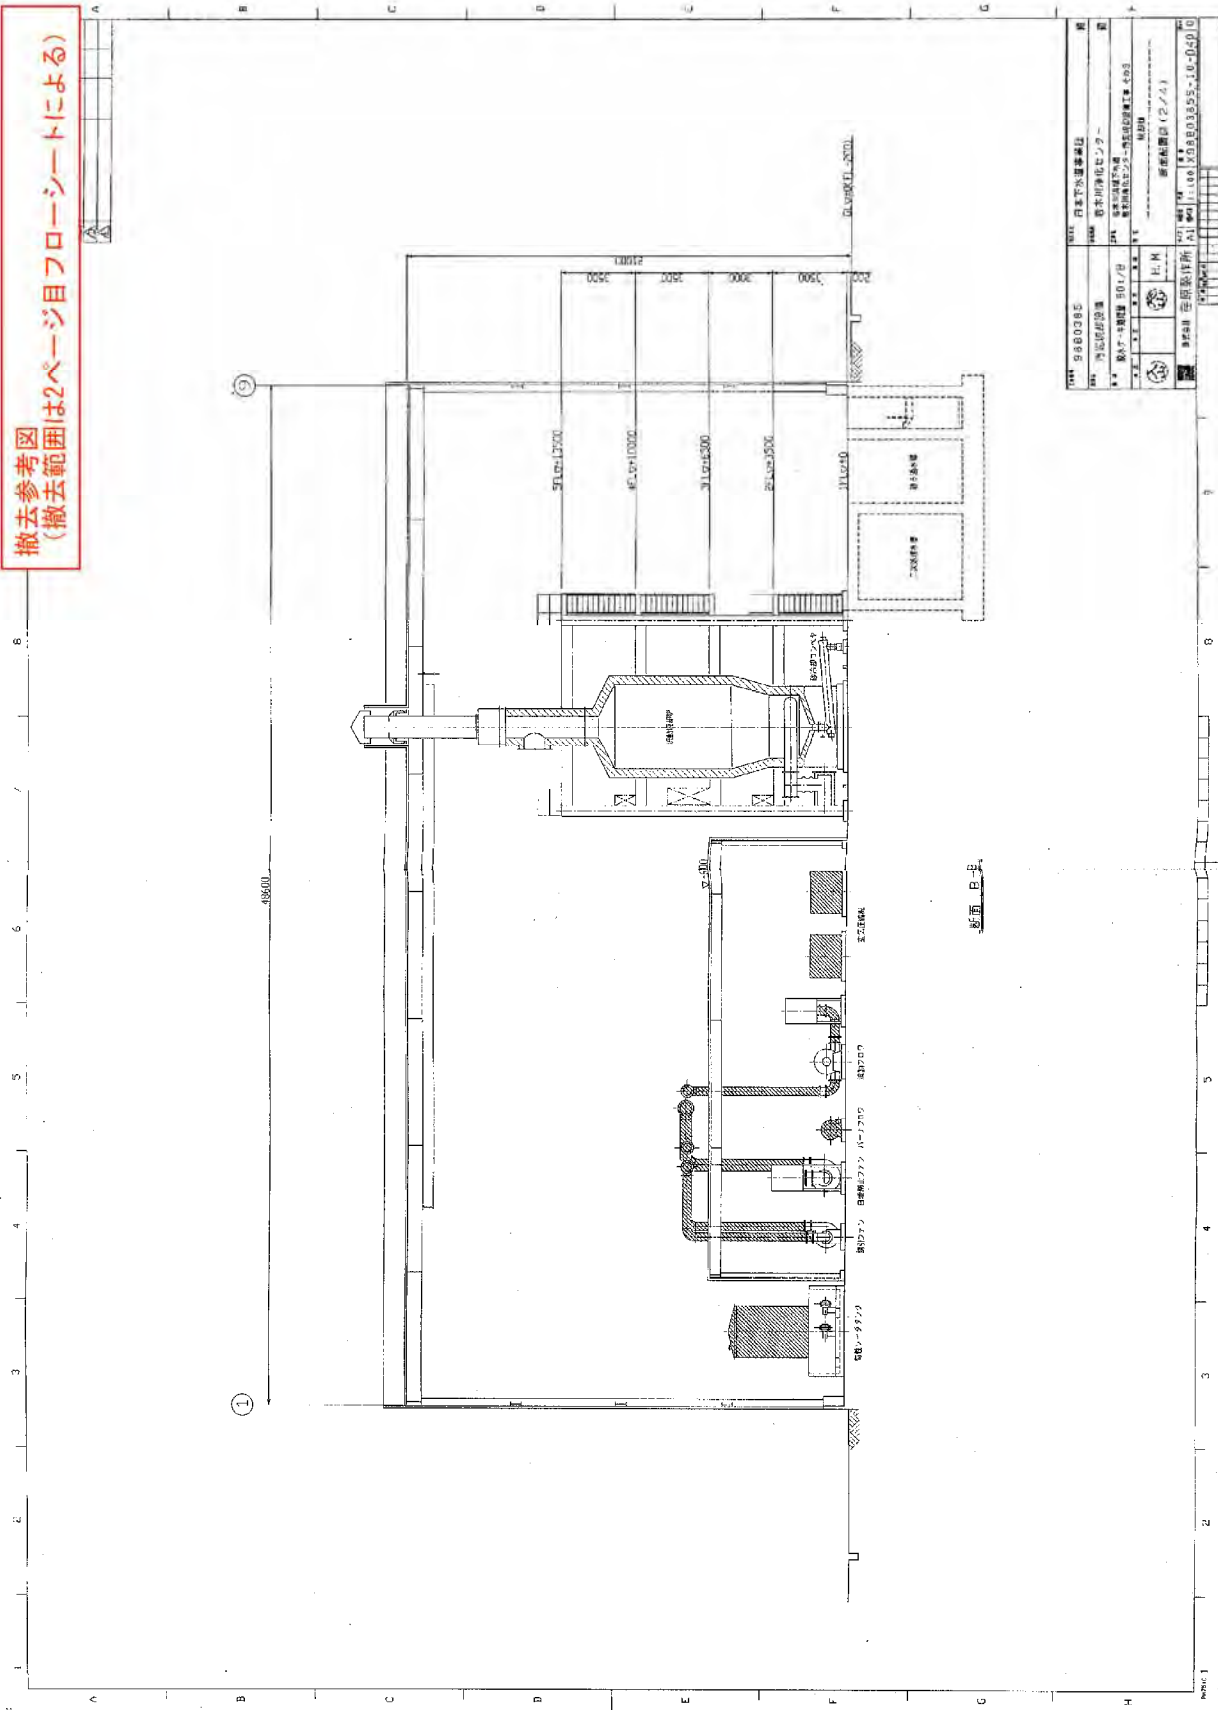


撤去参考図
 (撤去範囲は2ページ目フローシートによる)

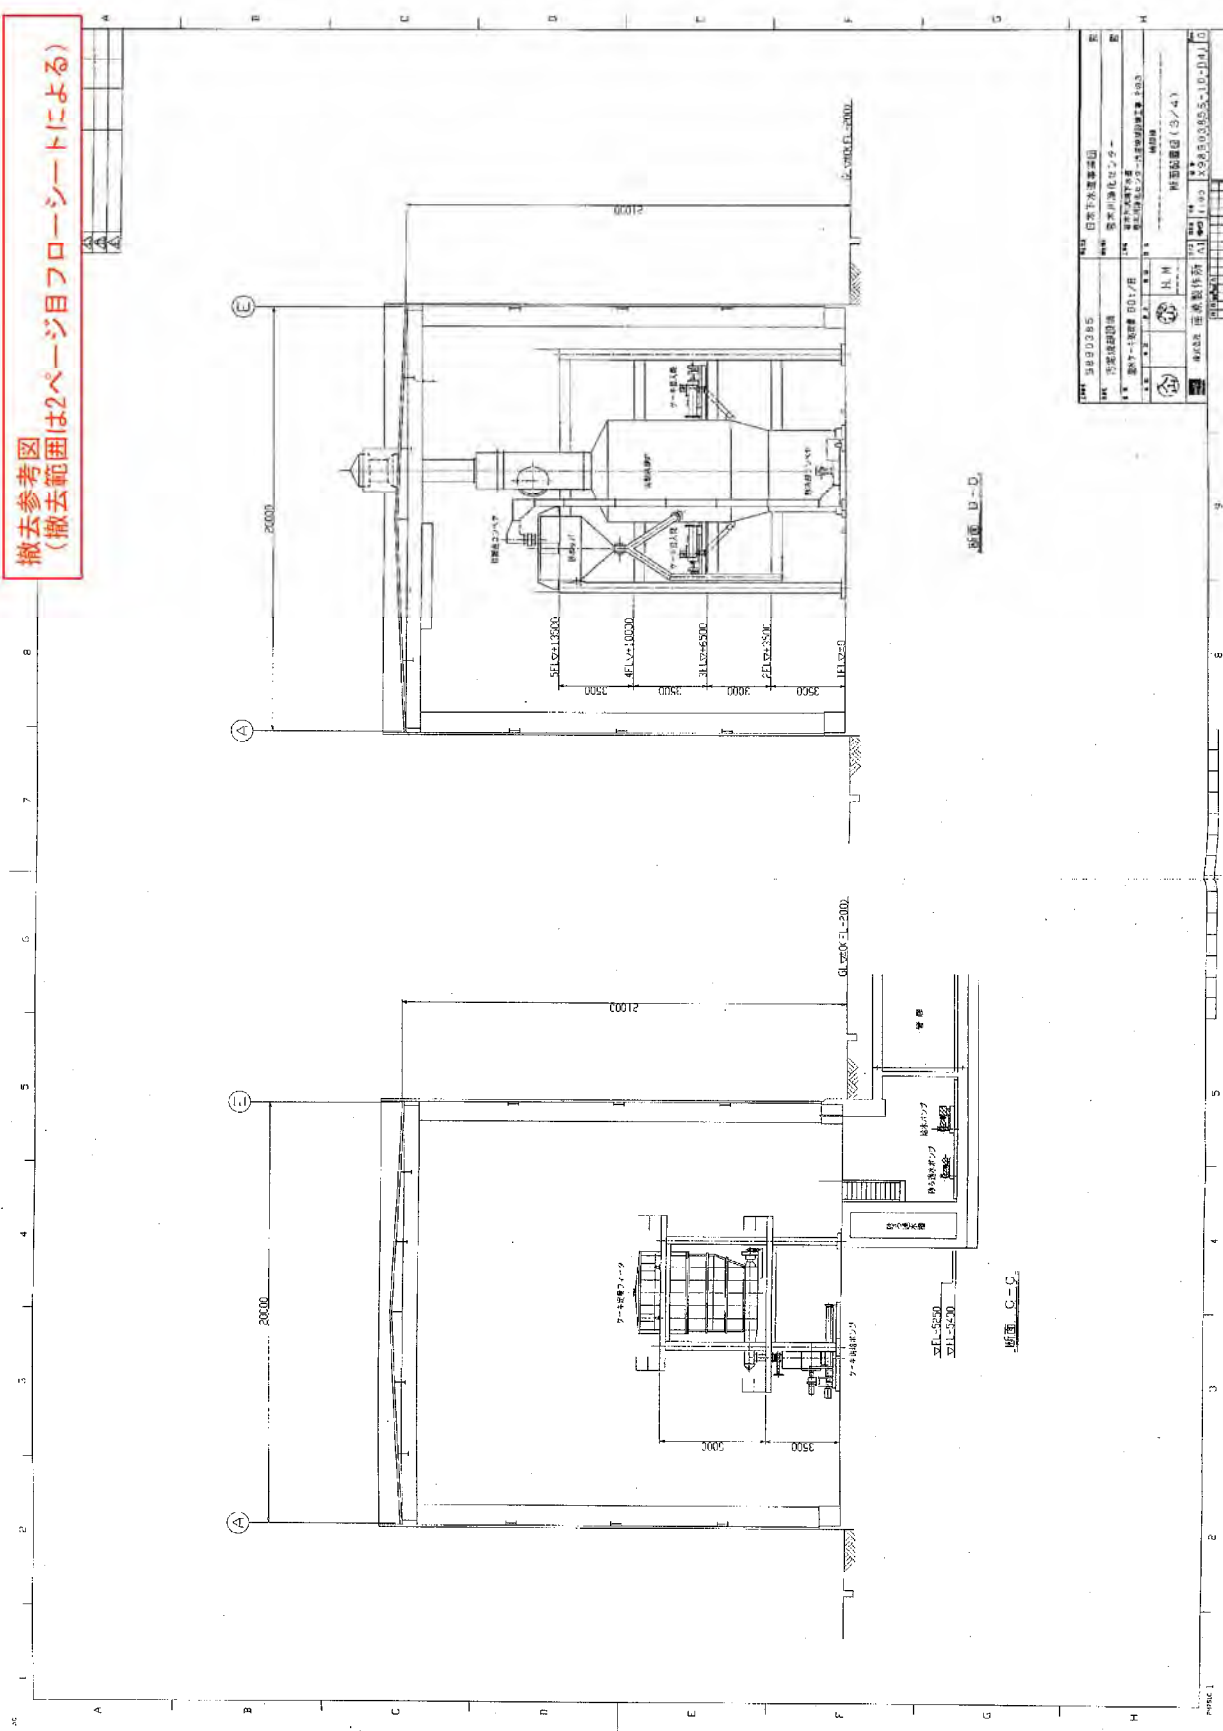

撤去参考図
(撤去範囲は2ページ目フローシートによる)

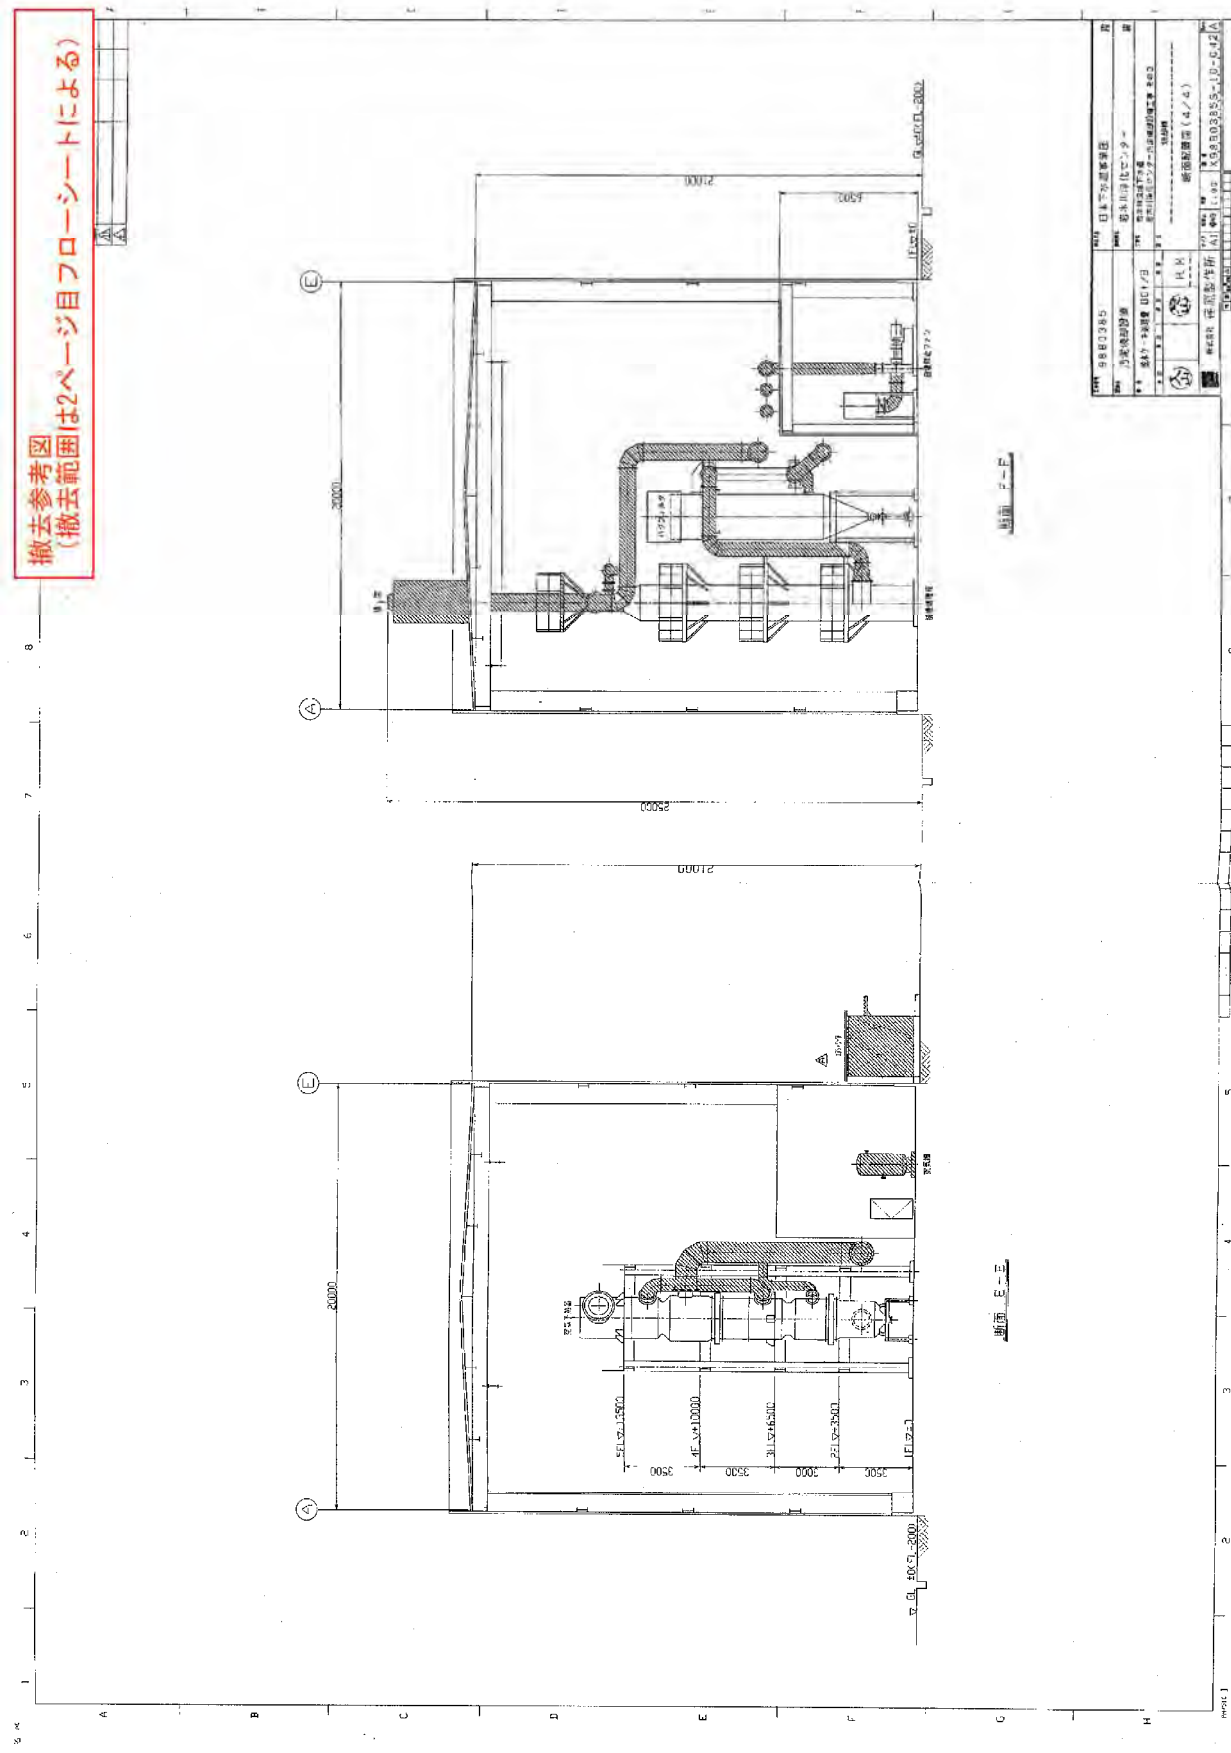

別紙 12 汚泥焼却設備撤去機器リスト（機械設備）

番号	名称	仕様	重量 (ton)	数量	アスベスト使用	ダイオキシン含有可能性	備考
1	ケーキ定量フィーダ	マルチスクリュ取出	47	1	有り	無し	軸受カバー:V/#1500
2	ケーキ供給ポンプ	一軸ねじ式ポンプ	2.3	2	無し	無し	
3	ケーキ投入機	スクリュコンベヤ(二軸)	1.3	2	無し	無し	
4	脱水ケーキ受入弁	電動ボール弁	1.0	2	無し	無し	
5	ケーキ供給ポンプ吐出弁	電動ボール弁	0.45	2	無し	無し	
6	脱水ケーキ戻し弁	電動ボール弁	0.45	1	無し	無し	
7	脱水ケーキ投入弁	電動ボール弁	0.45	2	無し	無し	
8	流動焼却炉	流動床式	148	1	無し	有り	
9	補助燃料装置(焼却炉バーナ)	空気噴射式オイルバーナ	0.7	1	無し	無し	
10	補助燃料装置(砂中ガン)	砂中タイプ	0.5	1式	無し	無し	
11	空気予熱器	シェル&チューブ式	28.7	1組	無し	有り	
12	流動ブロウ	多段ターボブロウ	5.0	1	無し	無し	
13	バーナブロウ	ターボブロウ	0.76	1	無し	無し	
14	砂冷却コンベヤ	水冷式スクリュコンベヤ	1.7	1	無し	有り	
15	砂搬送コンベヤ	バケットコンベヤ	2.2	1	有り	有り	グランドパッキン:グラファイト石綿
16	砂ホッパ	鋼板製丸形	4.5	1	有り	有り	パッキン:T/#1100、グランド:T/#9075-f ホッパ下部ロータリーバルブに使用
17	灰搬送コンベヤ	ケースコンベヤ	2.4	1	無し	有り	
18	灰ホッパ	鋼板製丸形	10	1	無し	有り	
19	灰加湿機	2連バルミキサ	4.0	1	無し	有り	
20	白煙防止予熱器	シェル&チューブ式	20.1	1組	無し	有り	
21	白煙防止ファン	ターボブロウ	0.7	1	無し	無し	
22	冷却塔	立形スプレー式	8.2	1	無し	有り	
23	バグフィルタ	バルスジェット式	16.8	1	無し	有り	
24	排煙処理塔	立型洗浄塔	10.9	1	無し	有り	
25	循環ポンプ	渦巻ポンプ	0.37	2	無し	有り	
26	苛性ソーダタンク	円筒立形	3.03	1	無し	無し	攪拌機0.42ton
27	苛性ソーダ供給ポンプ	ダイヤフラムポンプ	0.075	2	無し	無し	
28	誘引ファン	プレートファン	1.7	1	無し	有り	
29	煙突	鋼板製上置形	1.5	1	無し	有り	
30	床排水ポンプ	水中汚泥ポンプ	0.07	5	無し	無し	
31	冷却塔給水ポンプ	多段渦巻ポンプ	0.05	2	無し	無し	
32	冷却塔給水槽	円筒立形	0.37	1	無し	無し	
33	脱臭ファン	ターボファン	0.097	1	無し	無し	
34	脱臭塔	活性炭吸着塔	1.15	1	無し	無し	
35	燃料タンク	地下式鋼板製円筒横置	3.19	1	無し	無し	
36	オイル移送ポンプ	歯車ポンプ	0.15	2	無し	無し	
37	オイルサービスタンク	円筒立形	0.25	1	無し	無し	
38	オイルポンプ	歯車ポンプ	0.1	2	無し	無し	
39	空気圧縮機	スクリュ-圧縮式	1.35	2	無し	無し	
40	除湿機	冷凍式	0.413	1	無し	無し	
41	空気槽	円筒立形	1.32	1	無し	無し	
42	給水ポンプ	多段渦巻ポンプ	0.248	2	無し	無し	
43	砂ろ過水ポンプ	多段渦巻ポンプ	0.209	2	無し	無し	
44	焼却排水ポンプ	渦巻ポンプ	0.5	2	無し	無し	
45	ダイオキシン類除去施設	エアシャワー	0.48	1	無し	有り	エアシャワーのみの重量

備考

①アスベスト使用

・完成図書からガセケット類、保温材、耐火物の仕様内容を確認した。それにあわせ、年次点検で行っている各機器のメンテナンス状況から判断し、アスベスト含有製品が使用している箇所が未交換の種

②ダイオキシン含有可能性

・毎年行っている年次点検で、焼却炉内から作業環境測定を実施している。その結果、多少なりとも(=ゼロではない意味)ダイオキシンが含まれているため焼却炉以降、後段の排ガスライン機器について


・飛灰についても、2019年12月にダイオキシン分析を行っている。その結果、多少なりとも含まれていたため、灰出しライン機器について【有り】とした。

・砂出しライン機器についても、流動砂とあわせて飛灰も排出される可能性があるため【有り】とした。

・エアシャワーに関しては、上記回答より年次点検対応を行った衣服等に付着した粉塵等が排出されている可能性が考えられるため【有り】とした。

③本リストは参考として示すものであり、現地に設置されているプラント機械・電気設備は撤去すること。

別紙 13 汚泥焼却設備撤去範囲 (電気)

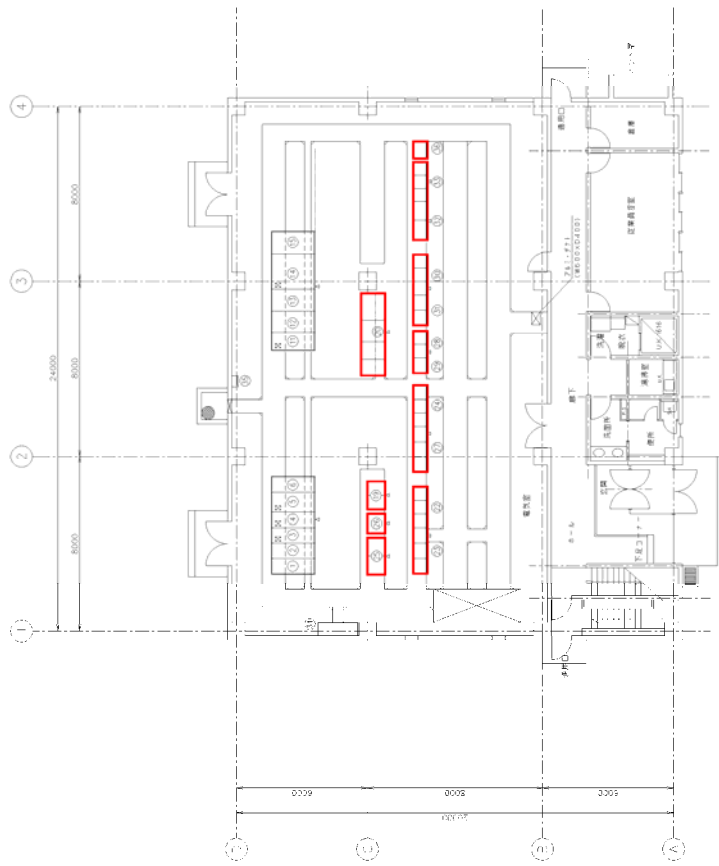


1. 1階平面図

機器リスト


撤去範囲

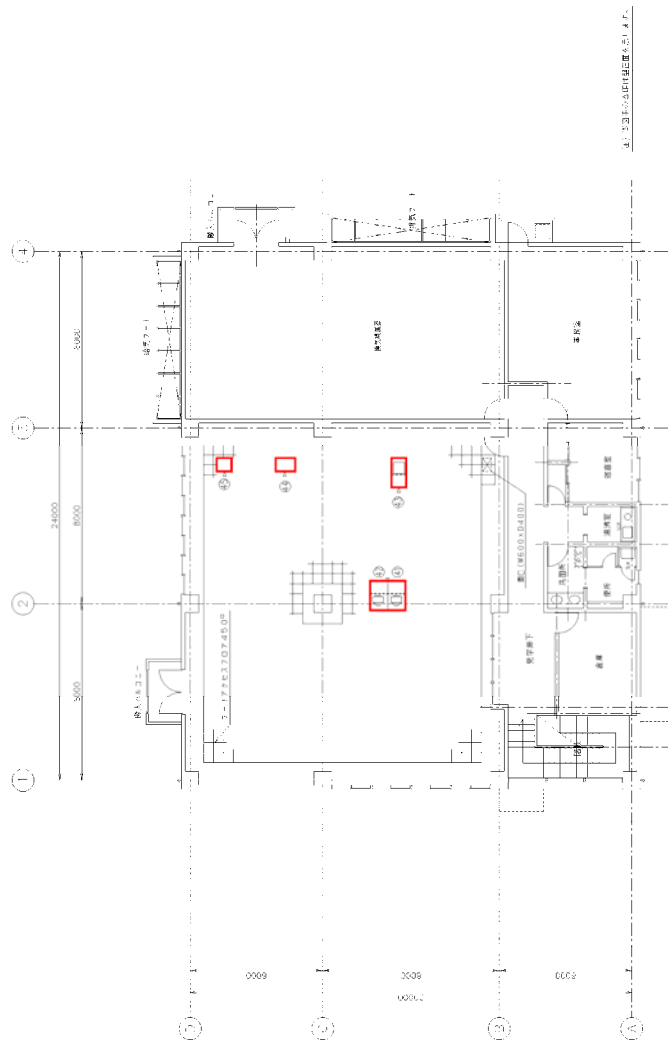


別紙 14 ダイオキシン類測定結果

岩木川浄化センター ダイオキシン類測定結果 (1/2)

(1) 放流水

試料名	試料採取日	実測濃度 pg/l	毒性等量 pg-TEQ/l	排出基準 pg-TEQ/l
放流水	R2. 8. 11	9. 5	0. 00051	10

(2) ばいじん (焼却灰) 及び脱水汚泥

試料名	試料採取日	実測濃度 ng/g	毒性等量 ng-TEQ/g	排出基準 ng-TEQ/g
ばいじん (焼却灰)	R2. 8. 11	0. 016	0. 000000030	3
脱水汚泥	R2. 8. 11	0. 82	0. 00064	3

(3) 排出ガス

測定項目	測定月日		R2. 8. 12	R3. 1. 14	排出基準
排ガス量	湿り	m ³ /h	12, 900	11, 600	
	乾き	m ³ /h	12, 320	11, 100	
ダイオキシン類濃度	実測濃度	ng/m ³	0. 15	—	—
	毒性等量	ng-TEQ/m ³	0. 00099	—	1
ばいじん濃度	実測値	g/m ³ N	<0. 001	0. 001	—
	換算値	g/m ³ N	<0. 002	0. 002	0. 08
硫黄酸化物濃度	実測値	cm ³ /m ³ N	1	<1	—
	換算値	m ³ N/h	0. 012	<0. 011	K値=17. 5
	基準排出量	m ³ N/h	18. 0	17. 0	—
窒素酸化物濃度	実測値	cm ³ /m ³ N	7	17	—
	換算値	cm ³ /m ³ N	13	34	250
塩化水素濃度	実測値	mg/m ³ N	3	1	—
	換算値	mg/m ³ N	7	2	700
全水銀濃度	実測値	μg/m ³ N	1	2	—
	換算値	μg/m ³ N	2	4	50
残存酸素濃度		vol %	16. 5	16. 6	—

岩木川浄化センター ダイオキシン類測定結果 (2/2)

作業環境測定

(1) 1回目 測定日: 令和2年8月12日

試料名	測定項目		ダイオキシン類濃度	管理すべき濃度	管理区域
1Fバグフィルター下 灰搬送コンベア周辺	粒子状	実測濃度	pg/m3	0.12	—
		毒性等量	pg-TEQ/m3	0.018	—
	ガス状	実測濃度	pg/m3	1.4	—
		毒性等量	pg-TEQ/m3	0.018	—
	空気中の ダイオキシン類濃度		pg-TEQ/m3	0.036	—
	A測定		pg-TEQ/m3	0.0608	2.5
B測定		pg-TEQ/m3	0.064	2.5	第1管理区域
2F灰ホッパー下	粒子状	実測濃度	pg/m3	0.24	—
		毒性等量	pg-TEQ/m3	0.018	—
	ガス状	実測濃度	pg/m3	1.0	—
		毒性等量	pg-TEQ/m3	0.018	—
	空気中の ダイオキシン類濃度		pg-TEQ/m3	0.036	—
	A測定		pg-TEQ/m3	0.0430	2.5
B測定		pg-TEQ/m3	0.038	2.5	第1管理区域
3F焼却炉周辺	粒子状	実測濃度	pg/m3	0.078	—
		毒性等量	pg-TEQ/m3	0.018	—
	ガス状	実測濃度	pg/m3	2.5	—
		毒性等量	pg-TEQ/m3	0.019	—
	空気中の ダイオキシン類濃度		pg-TEQ/m3	0.037	—
	A測定		pg-TEQ/m3	0.0611	2.5
B測定		pg-TEQ/m3	0.063	2.5	第1管理区域

(2) 2回目 測定日: 令和3年1月14日


試料名	測定項目		ダイオキシン類濃度	管理すべき濃度	管理区域	
1Fバグフィルター下 灰搬送コンベア周辺	A測定		pg-TEQ/m3	0.019	2.5	第1管理区域
	B測定		pg-TEQ/m3	0.025	2.5	第1管理区域
2F灰ホッパー下	A測定		pg-TEQ/m3	0.019	2.5	第1管理区域
	B測定		pg-TEQ/m3	0.023	2.5	第1管理区域
3F焼却炉周辺	A測定		pg-TEQ/m3	0.033	2.5	第1管理区域
	B測定		pg-TEQ/m3	0.033	2.5	第1管理区域

別紙 15 分析管理項目


区分	項目	計測地点	頻度		備考
			稼動初期 1 年	安定運転期	
騒音	夜間	処理場敷地境界	2 回 / 年	1 回 / 年	
振動	夜間	処理場敷地境界	1 回 / 年	1 回 / 年	
排出ガス	硫黄酸化物	排出口	1	1	2
	窒素酸化物				
	ばいじん				
臭気	臭気濃度 3	本施設外壁から 5m の位置 4 箇所及び脱臭装置排出口、換気口（全箇所）	4 回 / 年	2 回 / 年	
肥料品質	ひ素	肥料	4 回 / 年	4 回 / 年	
	カドミウム				
	水銀				
	ニッケル				
	クロム				
	鉛				

- 1 大気汚染防止法を踏まえた事業者からの提案によるものとする。
- 2 第三者機関による測定とする。
- 3 別紙 1 に示す 6 物質を対象とする。

別紙 16 舗装構成

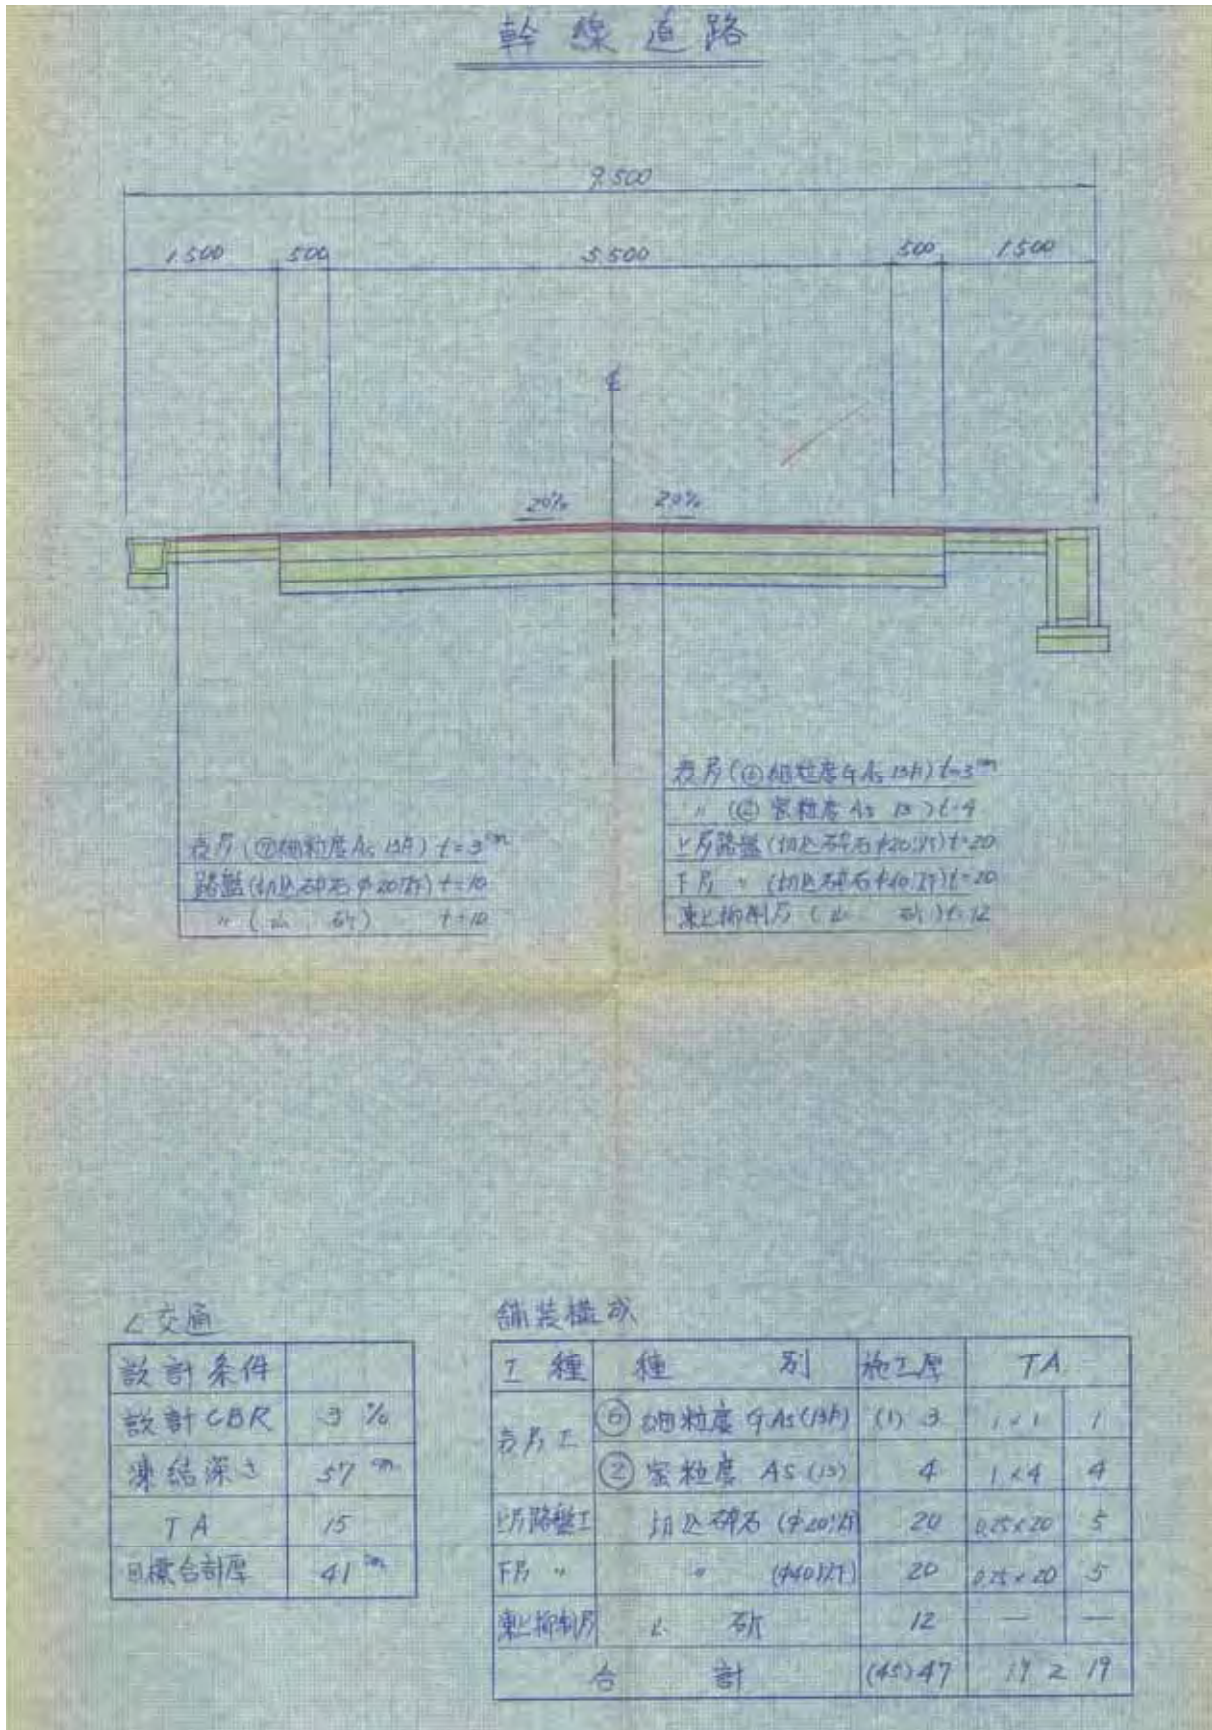

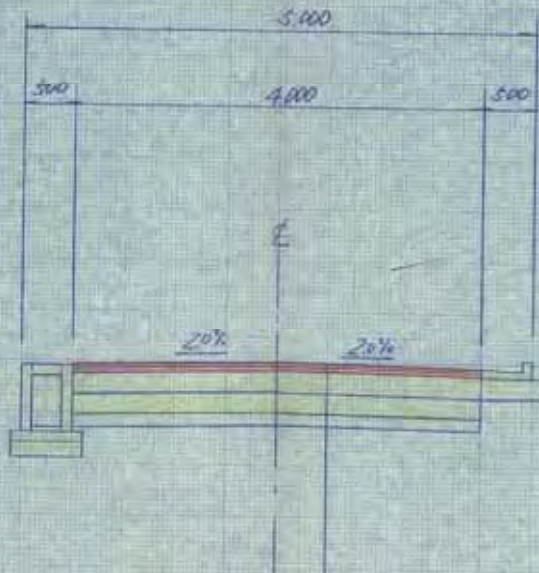